


西尾市西尾中畑田貫土地区画整理事業換地図(整理後)

縮尺 1:2,000

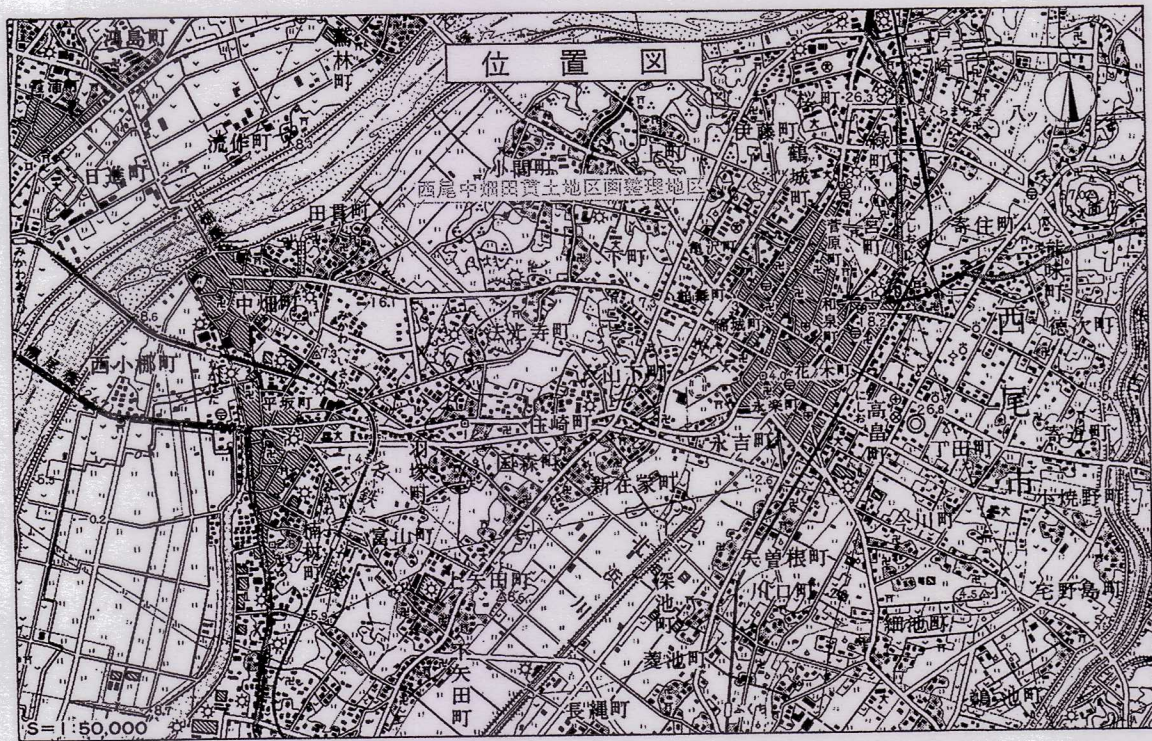

新町字名	旧町字名
田貫一丁目	中畑町 大塚、細田の各一部
田貫二丁目	田貫町 西荒古、東荒古、南山の各一部
田貫三丁目	田貫町 西荒古、東荒古、南山の各一部
田貫四丁目	中畑町 細田の一部
中畑一丁目	田貫町 東荒古、南山の各一部
中畑二丁目	田貫町 南山、東山の各一部
田貫町東山	田貫町 南山の一部
中畑町大塚	田貫町 東山、南山の各一部
平坂町帆平山	田貫町 西新田の一部
羽塚町西新田	中畑町 大塚、細田の各一部
	平坂町 帆平山の一部
	田貫町 南山、東山の各一部
	羽塚町 西新田の一部

凡例	図面 NO. 街区 NO. 図面 NO. 街区 NO.
施行地区界	1 1・2 14 27・28
町界	2 3・4 15 29・30
字界	3 5・6 16 31・32
都市計画道路	4 7・8 17 33・34
区画道路	5 9・10 18 35・36
特殊道路	6 11・12 19 37・38
水路	7 13・14 20 39・40
公園	8 15・16 21 41・42
地番	9 17・18 22 43・44
	10 19・20 23 45・46
	11 21・22 24 47・48
	12 23・24 25 49・50
	13 25・26



注意
街区番号から図面番号を確認下さい。

1:2,000
0 50 100m

制作：平成4年11月 玉野総合コンサルタント株式会社

発行：西尾中畑田貫土地区画整理組合


西尾中畑田貫土地区画整理組合

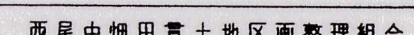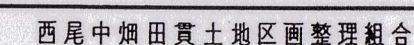




画地出来形確認測量原図


縮尺 1:1,000 街区番号 6 BLOCK

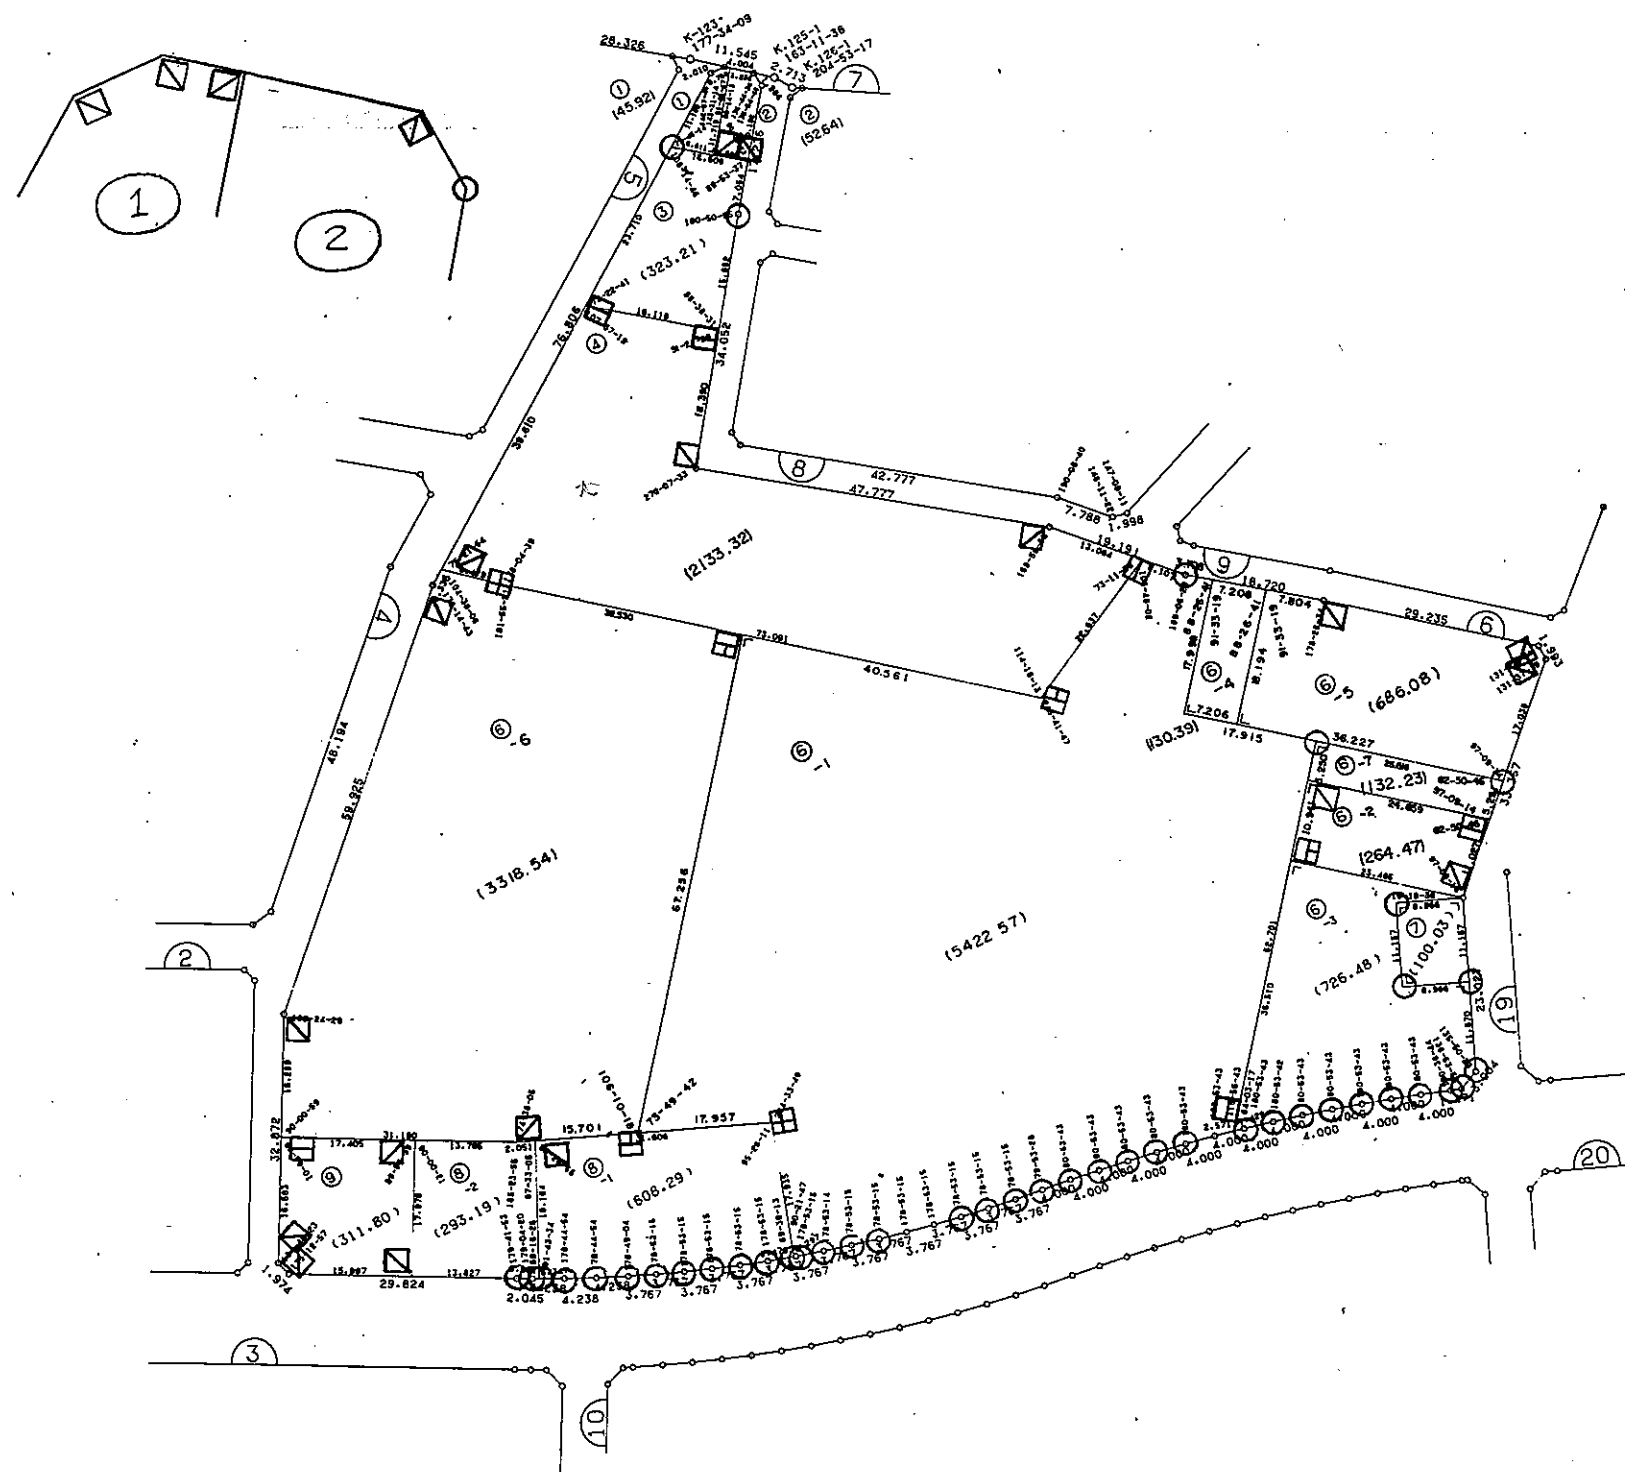

沿革	
年月日	記事
H.2	

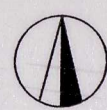


画地出来形確認測量原図 縮尺1:500 街区番号 7 BLOCK

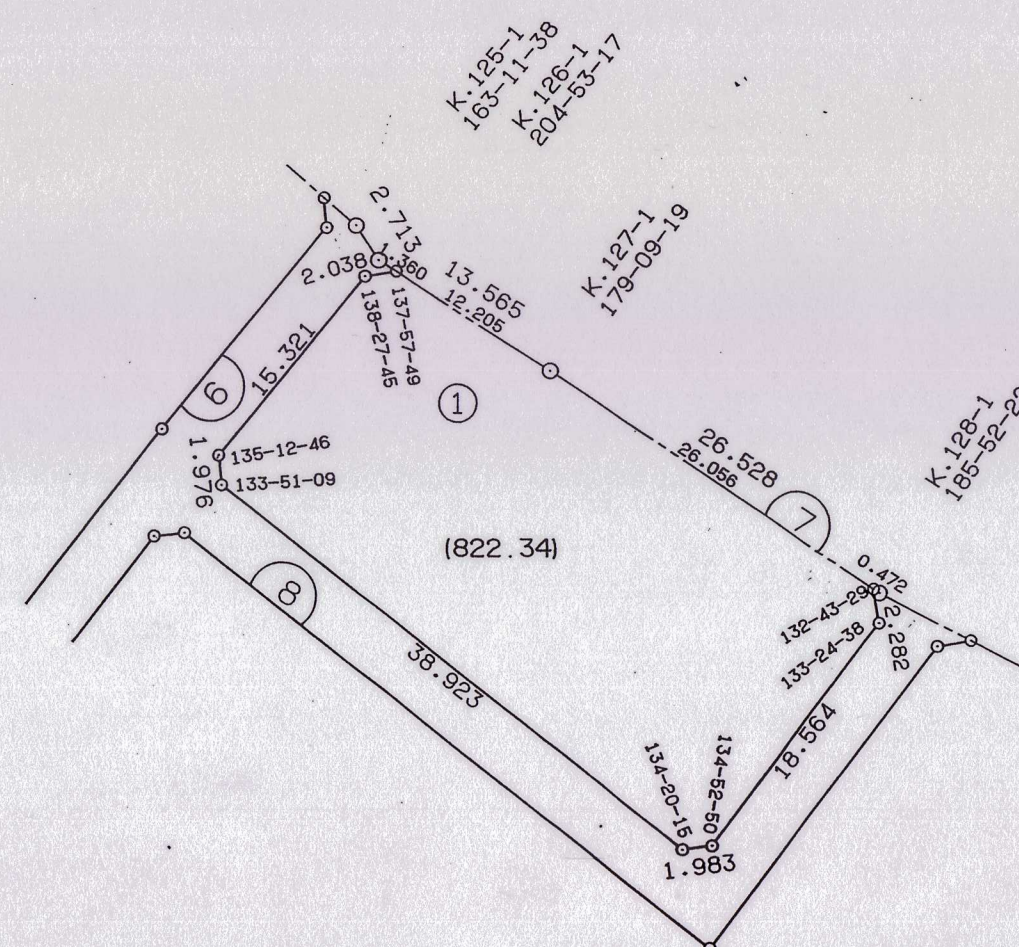[illegible]


西尾中畑田貫土地区画整理組合




画地出来形確認測量原図 縮尺1:500 街区番号 8 BLOCK

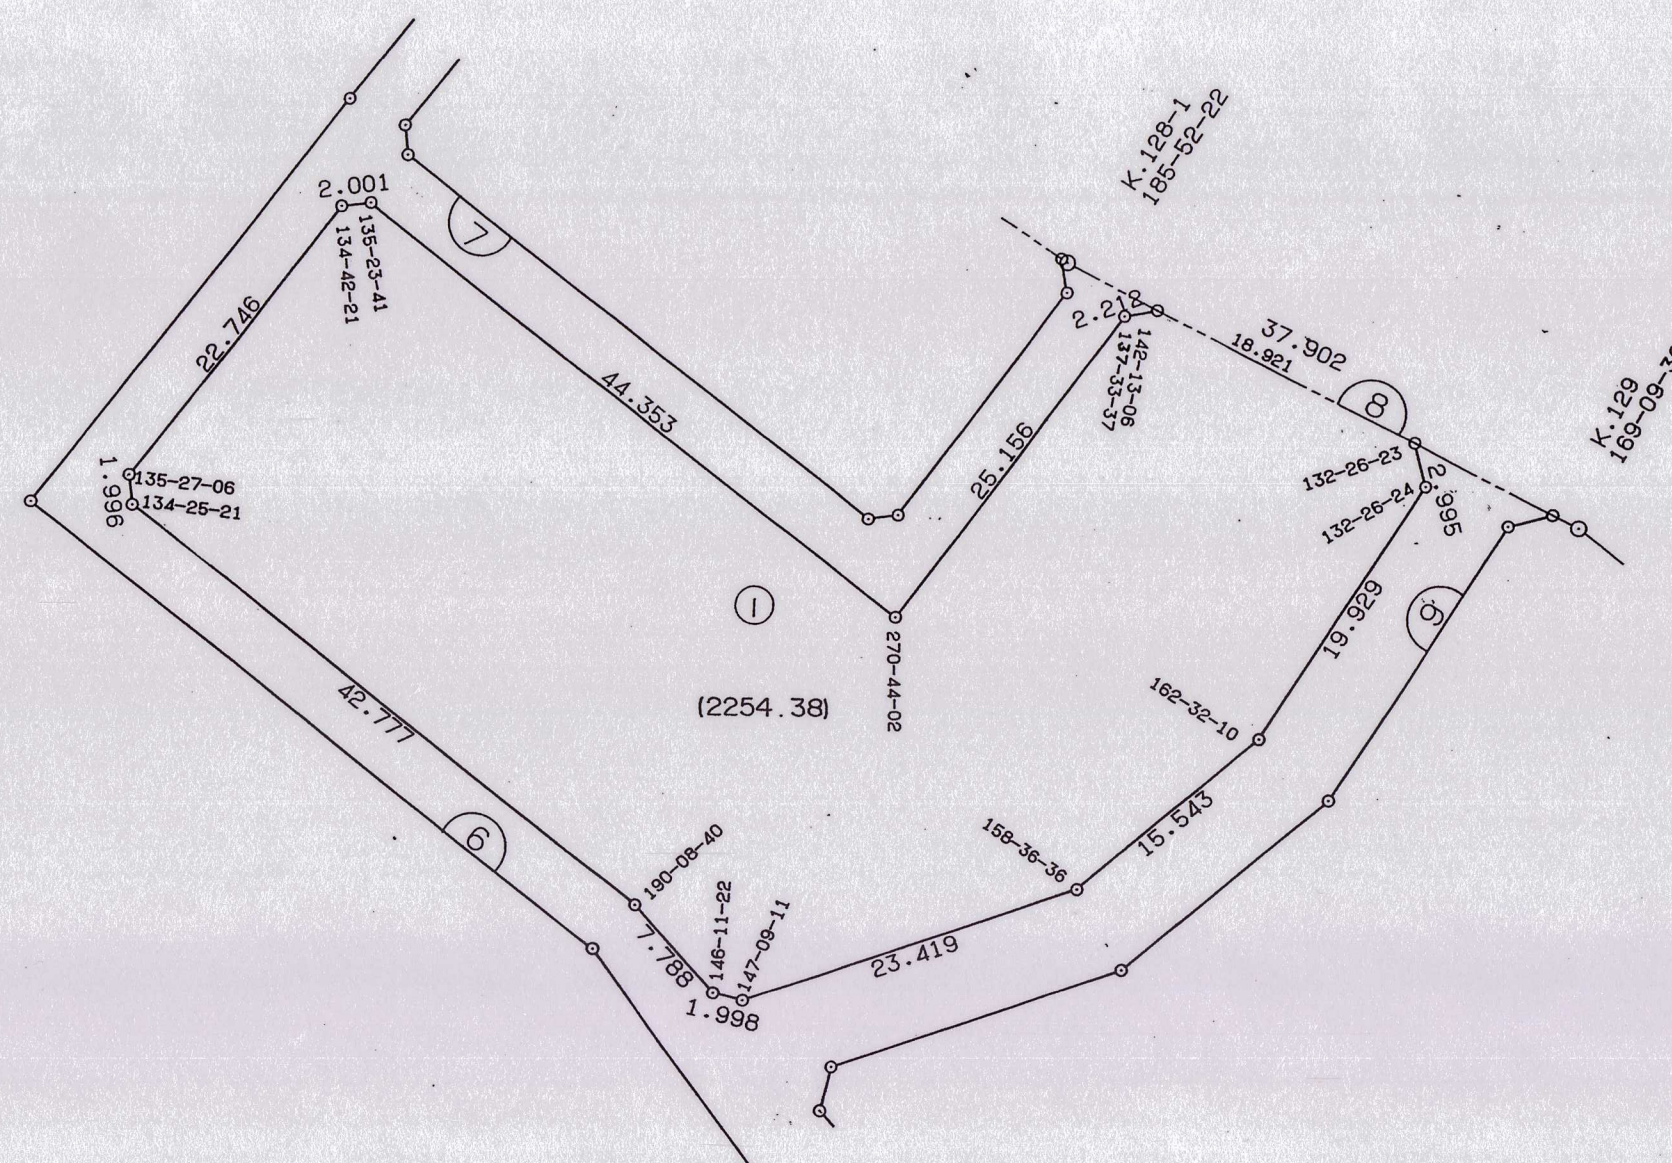[illegible]

西尾中畑田貫土地区画整理組合

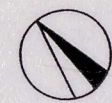

画地出来形確認測量原図 縮尺1:500 街区番号 9 BLOCK

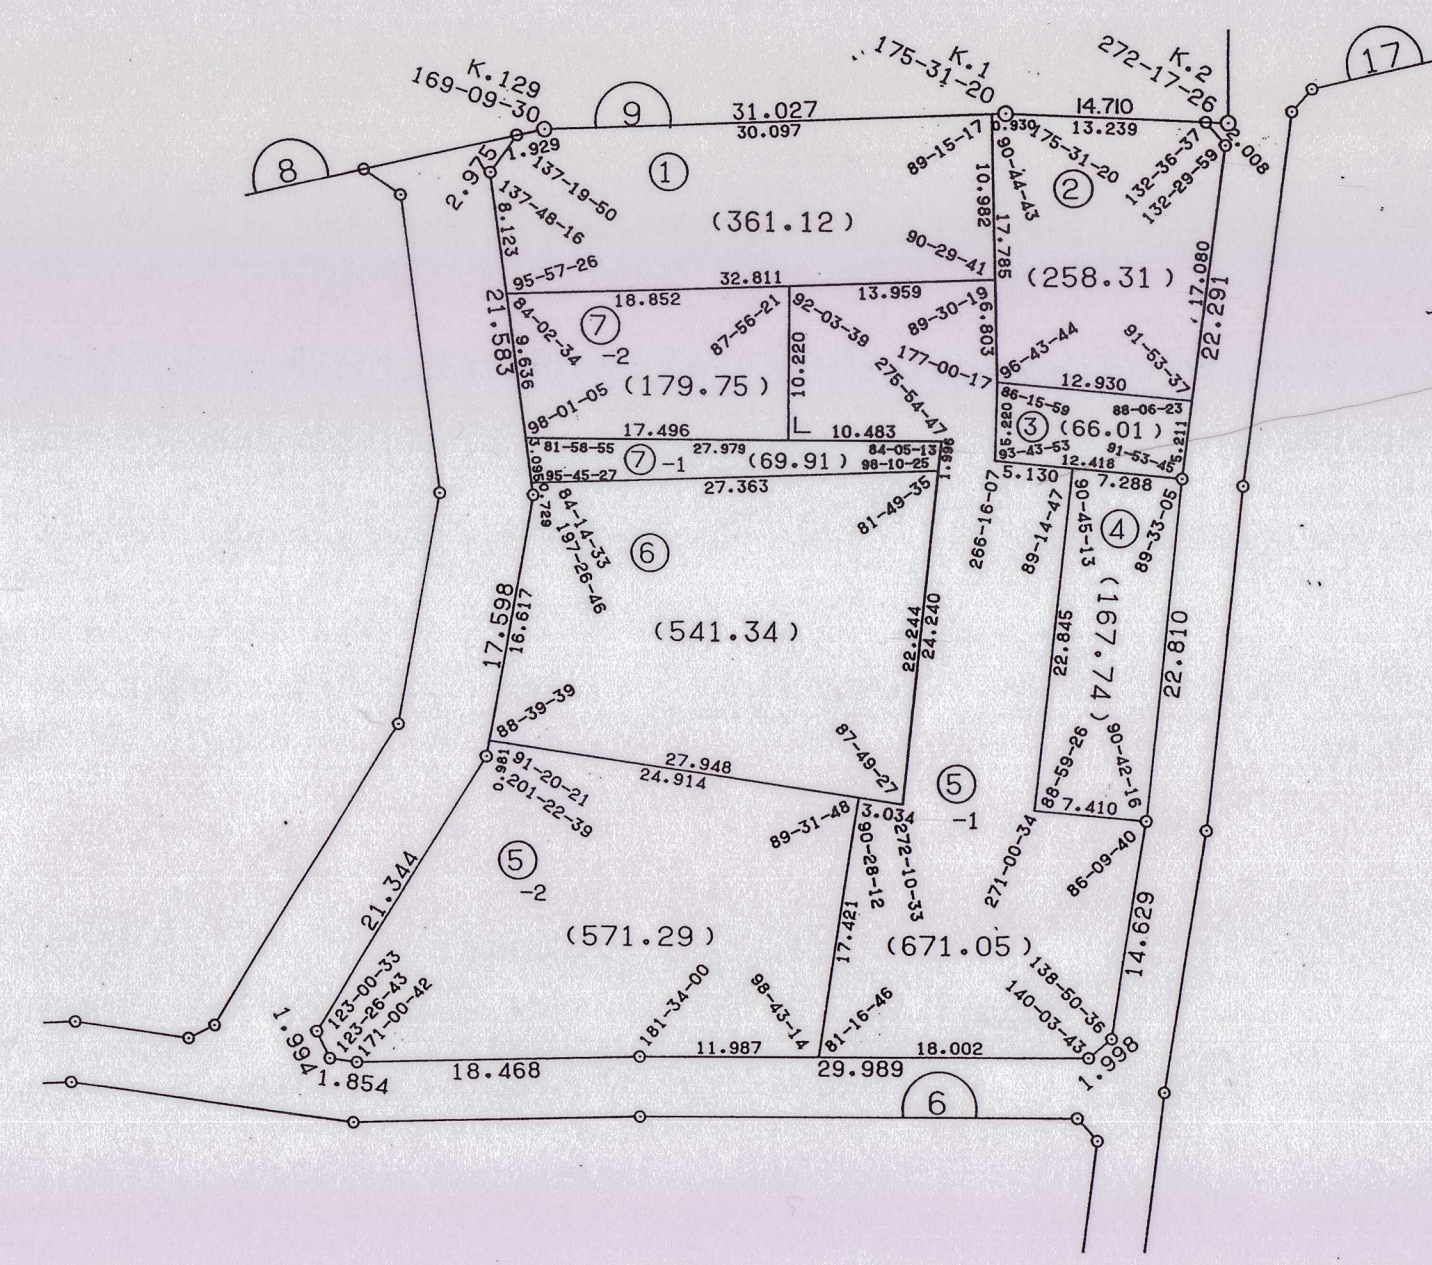


沿革	
年月日	記事

西尾中畑田貫土地区画整理組合



画地出来形確認測量原図 縮尺1:500 街区番号 10 BLOCK

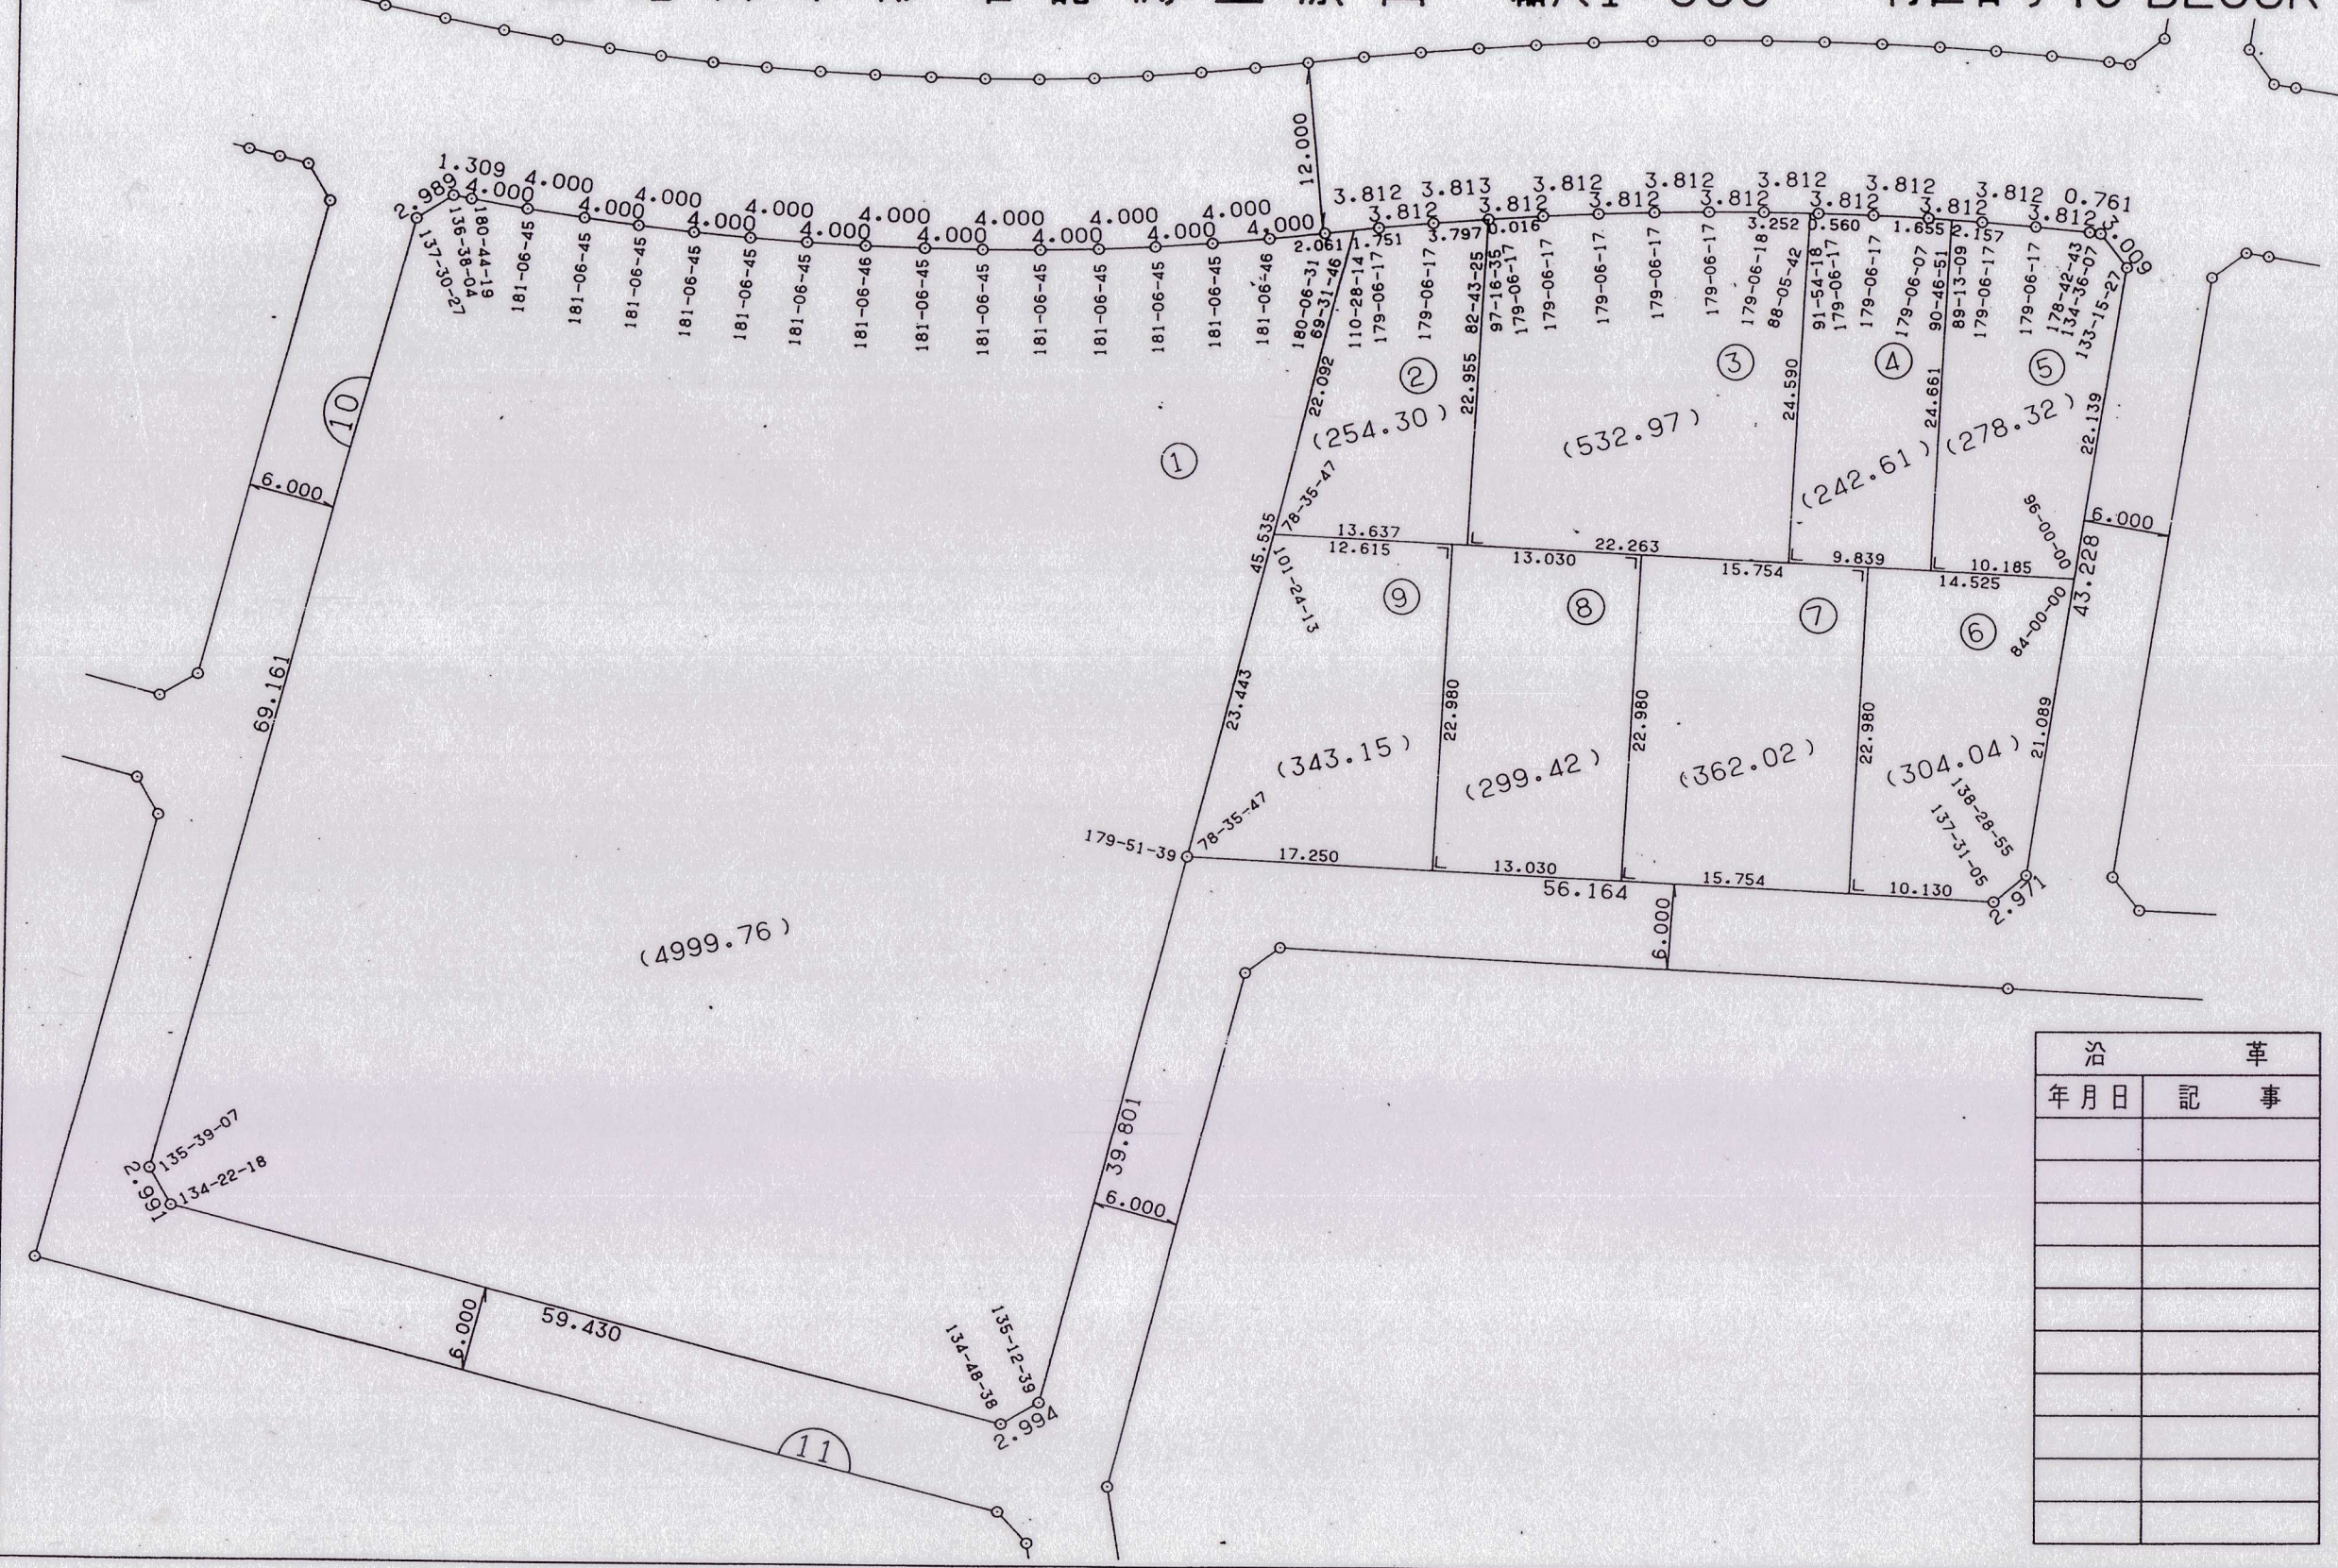

沿革	
年月日	記事

西尾中畑田貫土地区画整理組合