

西尾市西尾中畑田貫土地区画整理事業換地図(整理後)

縮尺 1:2,000



凡	例	図面 NO.	街区 NO.	図面 NO.	街区 NO.
施行地区界	———	1	1・2	14	27・28
町界	———	2	3・4	15	29・30
字界	———	3	5・6	16	31・32
都市計画道路	———	4	7・8	17	33・34
区画道路	———	5	9・10	18	35・36
特殊道路	———	6	11・12	19	37・38
水路	———	7	13・14	20	39・40
公園	———	8	15・16	21	41・42
地番	61	9	17・18	22	43・44
		10	19・20	23	45・46
		11	21・22	24	47・48
		12	23・24	25	49・50
		13	25・26		



新町字名	旧町字名
田貫一丁目	中畑町 大塚、細田の各一部
田貫二丁目	田貫町 西荒古、東荒古、南山の各一部
田貫三丁目	田貫町 西荒古、東荒古、南山の各一部
田貫四丁目	中畑町 細田の一部
中畑一丁目	田貫町 東荒古、南山の各一部
中畑二丁目	田貫町 南山、東山の各一部
田貫町東山	田貫町 南山の一部
中畑町大塚	田貫町 東山、南山の各一部
平坂町帆平山	田貫町 西新田の一部
羽塚町西新田	中畑町 大塚、細田の各一部
	平坂町 帆平山の一部
	田貫町 南山、東山の各一部
	羽塚町 西新田の一部


1:2,000
0 50 100m

制作：平成4年11月 玉野総合コンサルタント株式会社


発行：西尾中畑田貫土地区画整理組合

注意
街区番号から図面番号を確認下さい。

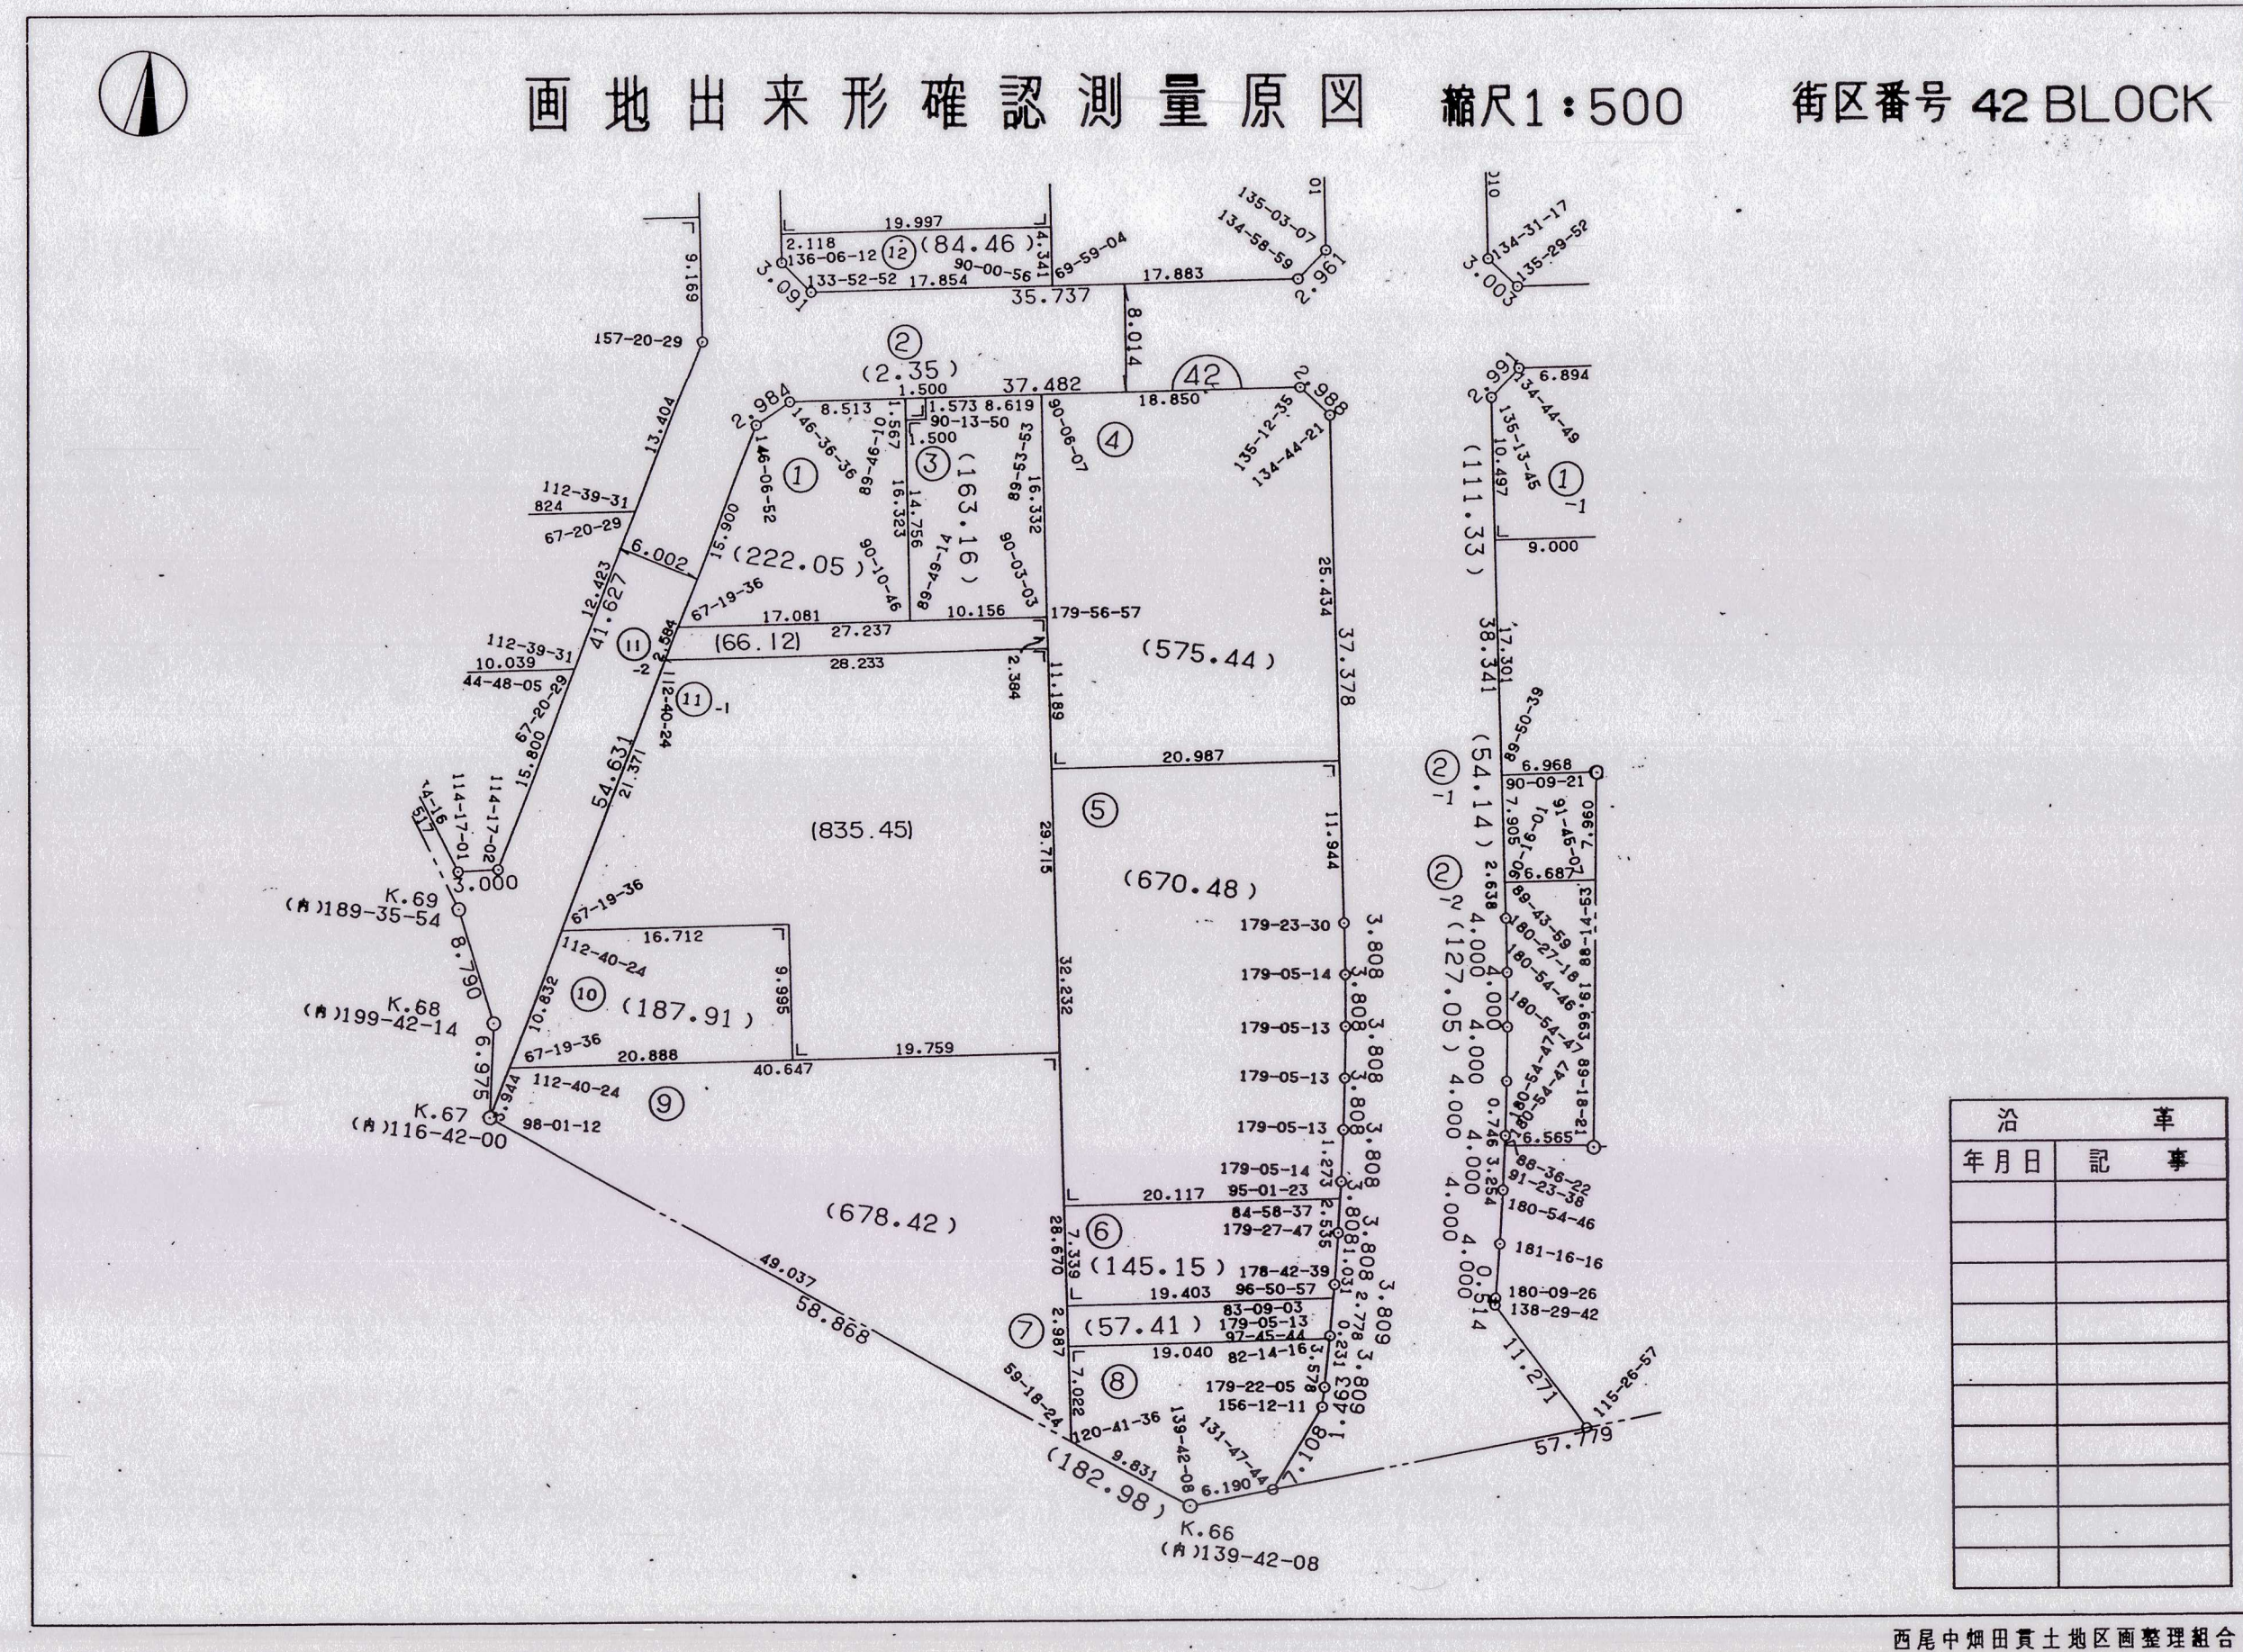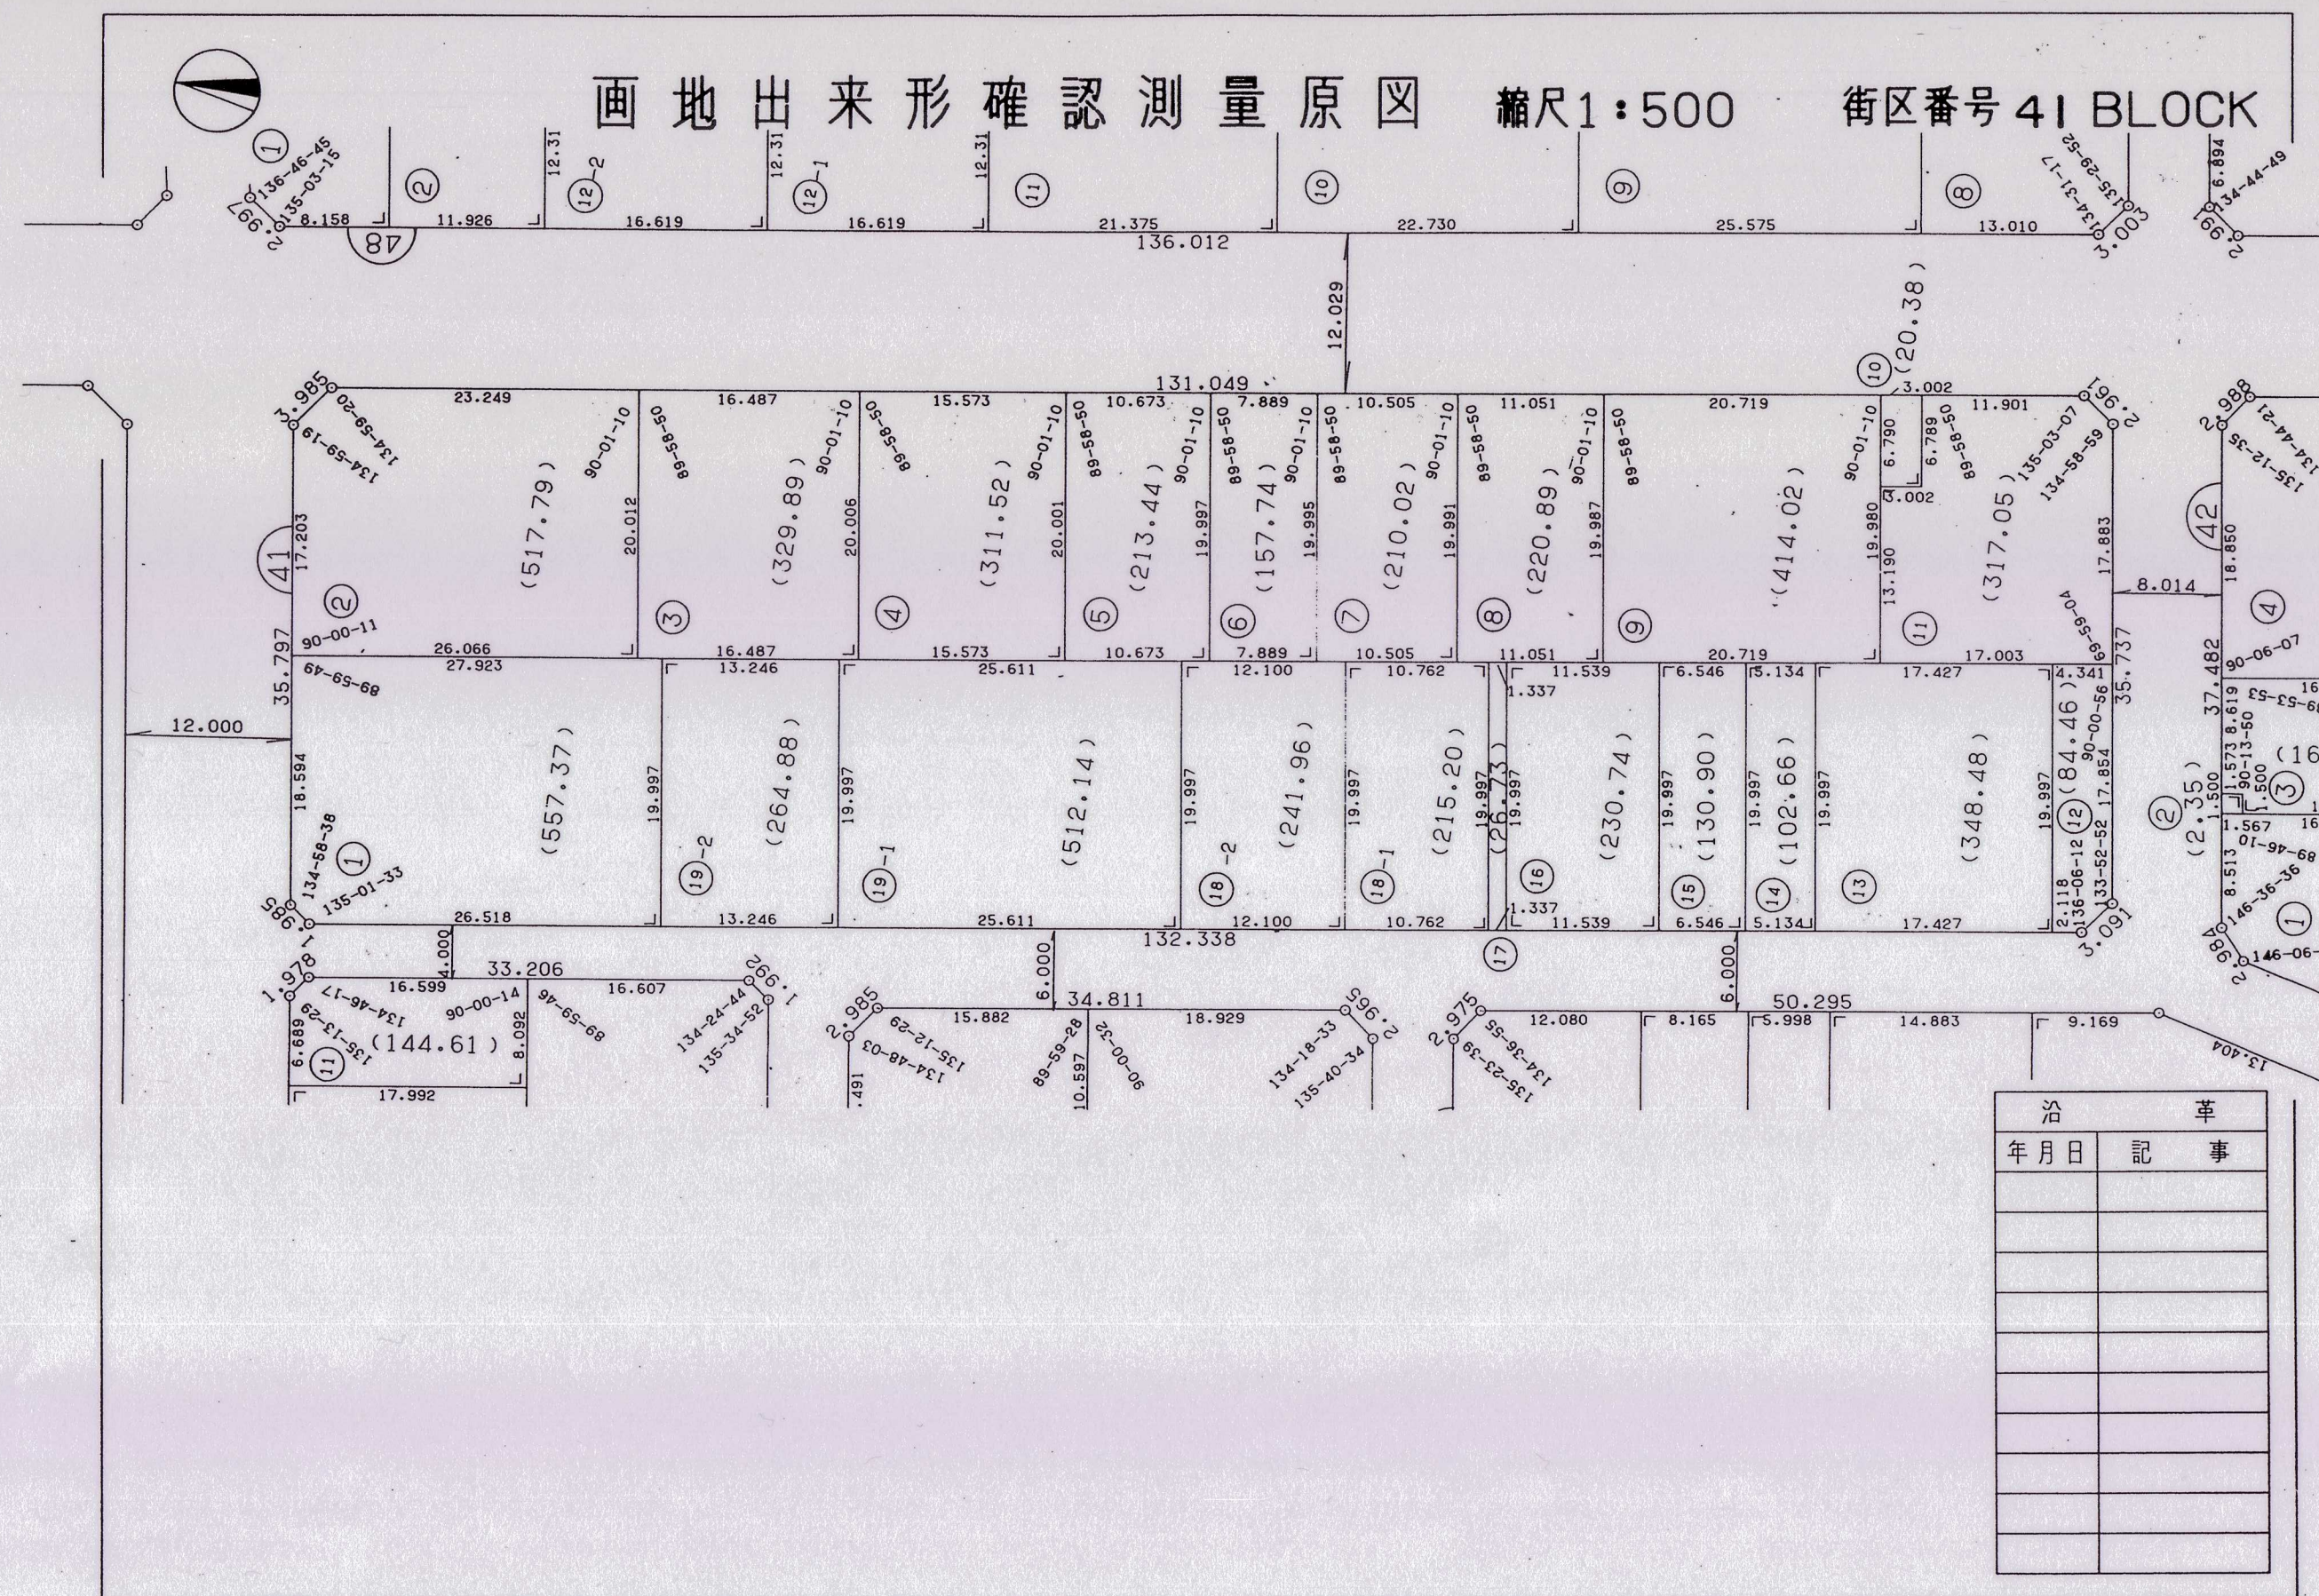

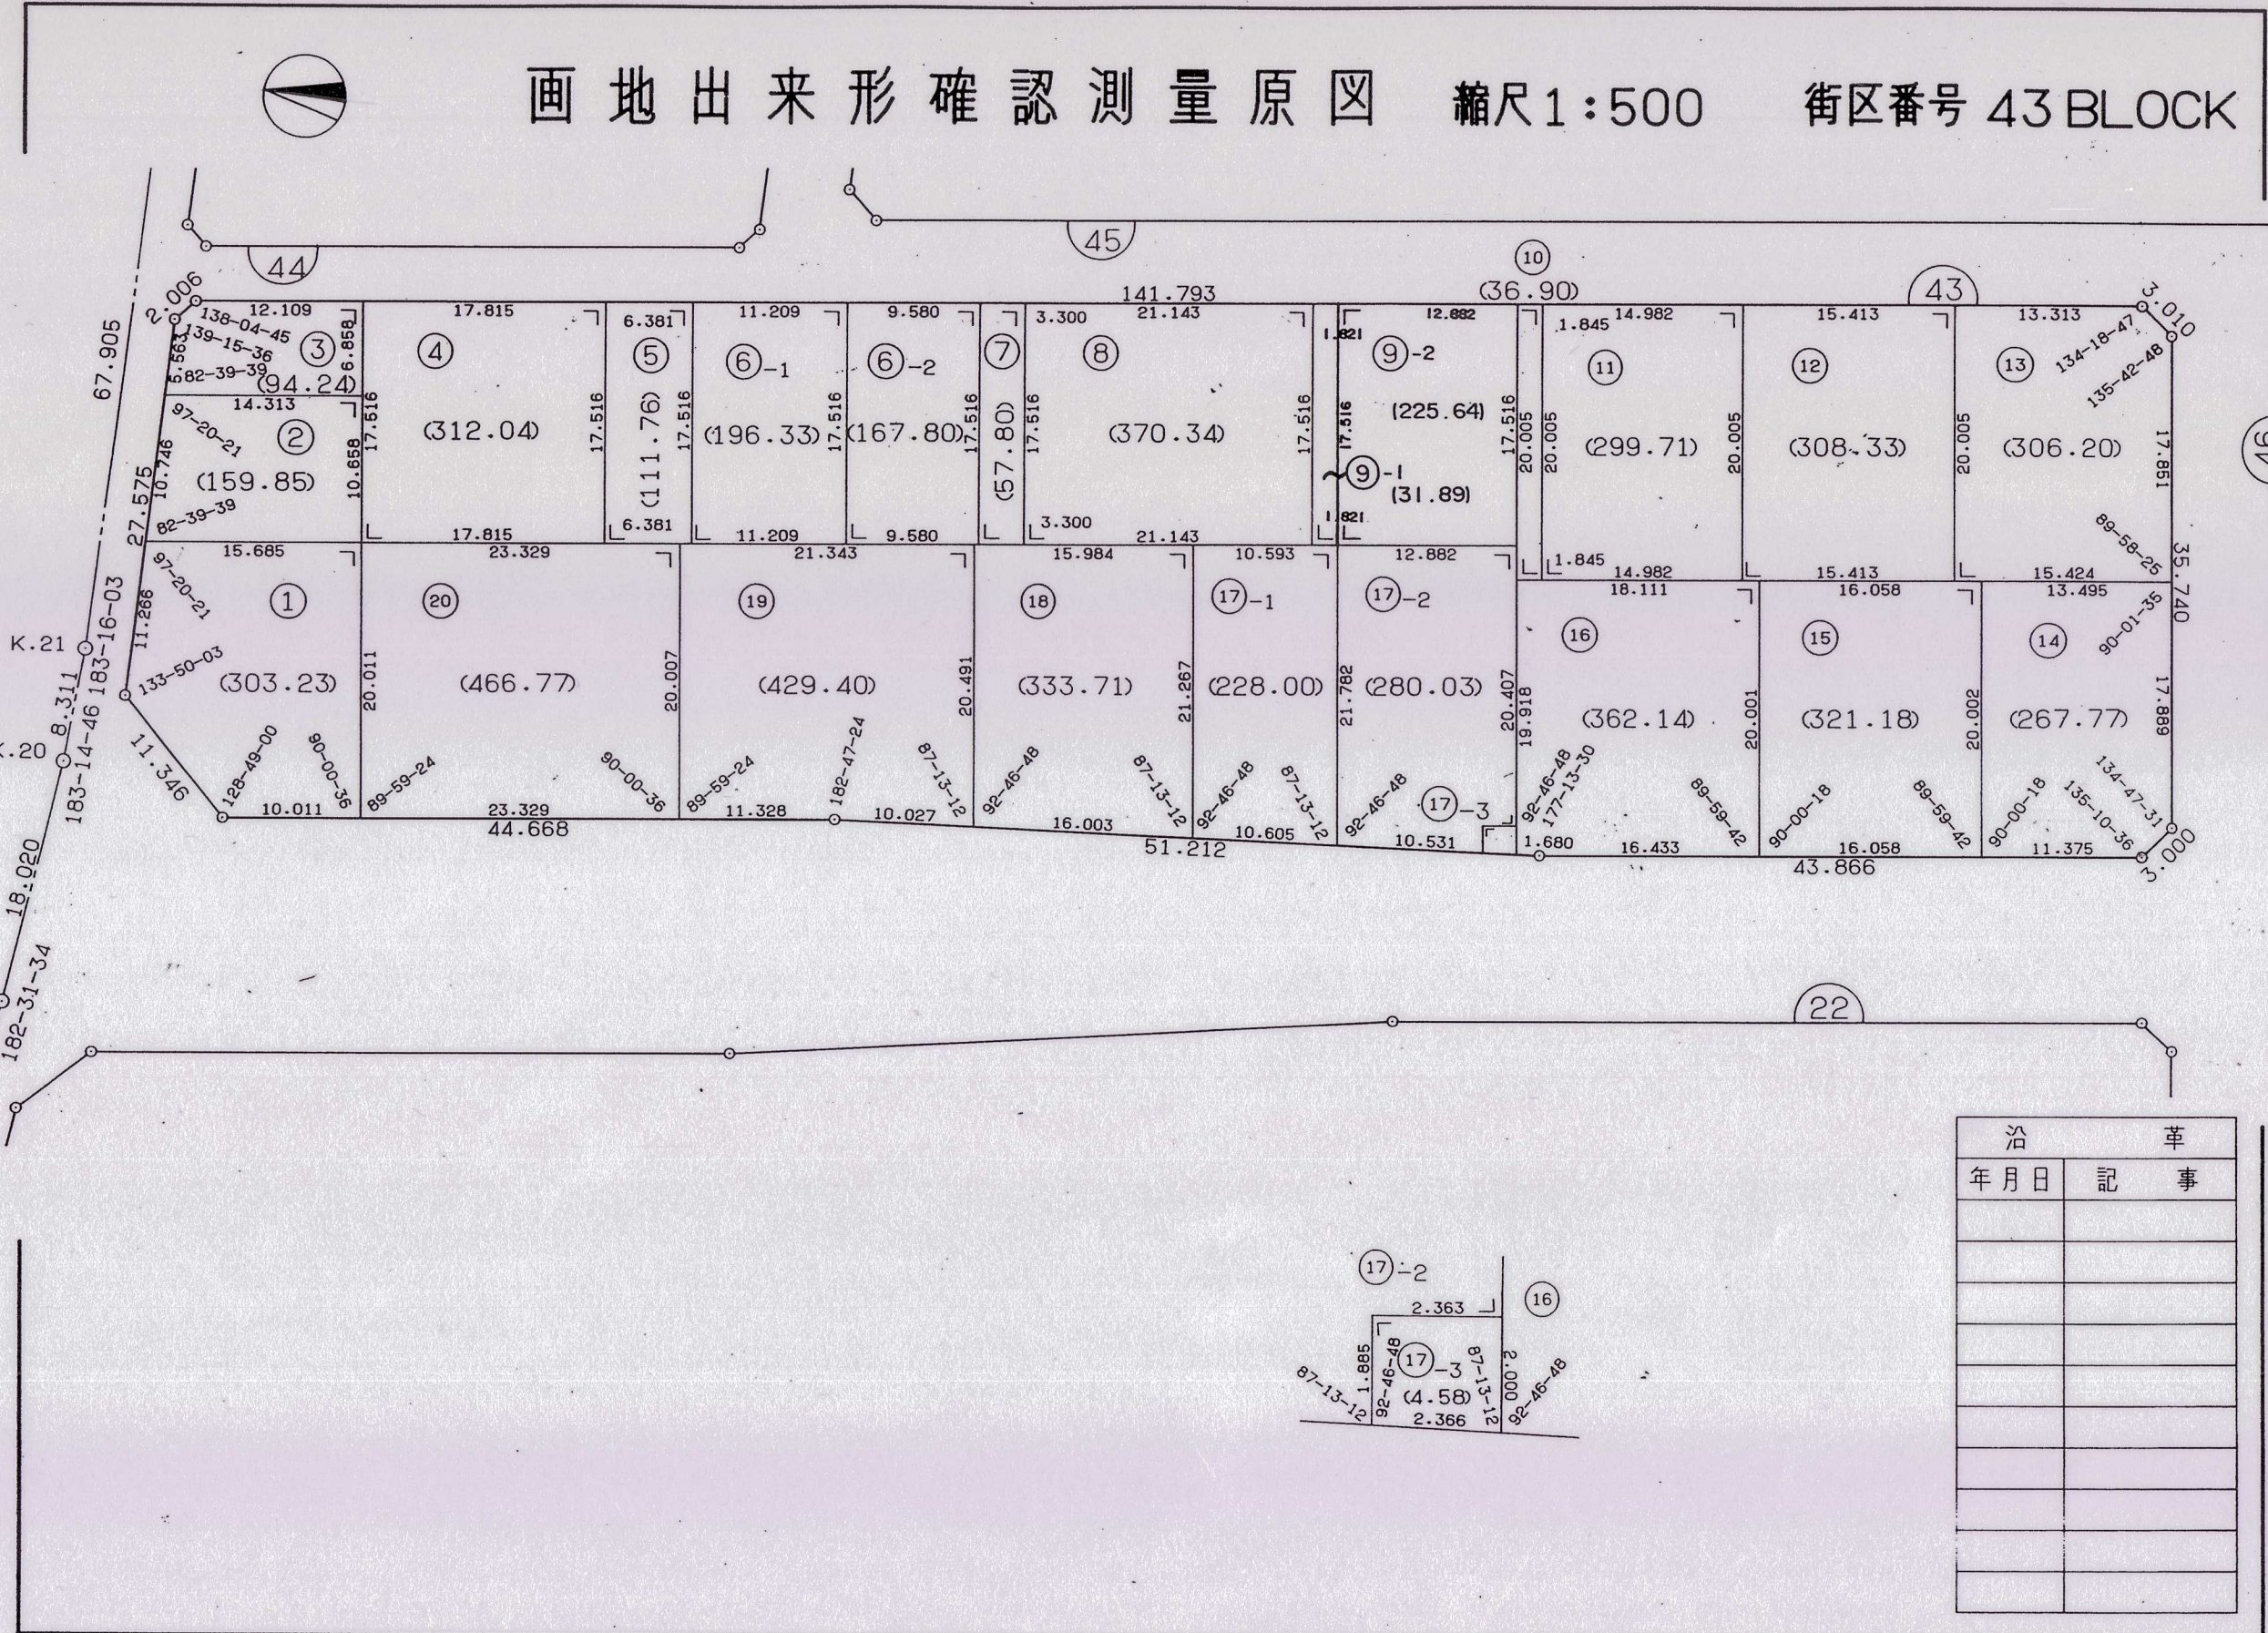

西尾中畑田貫土地区画整理組合

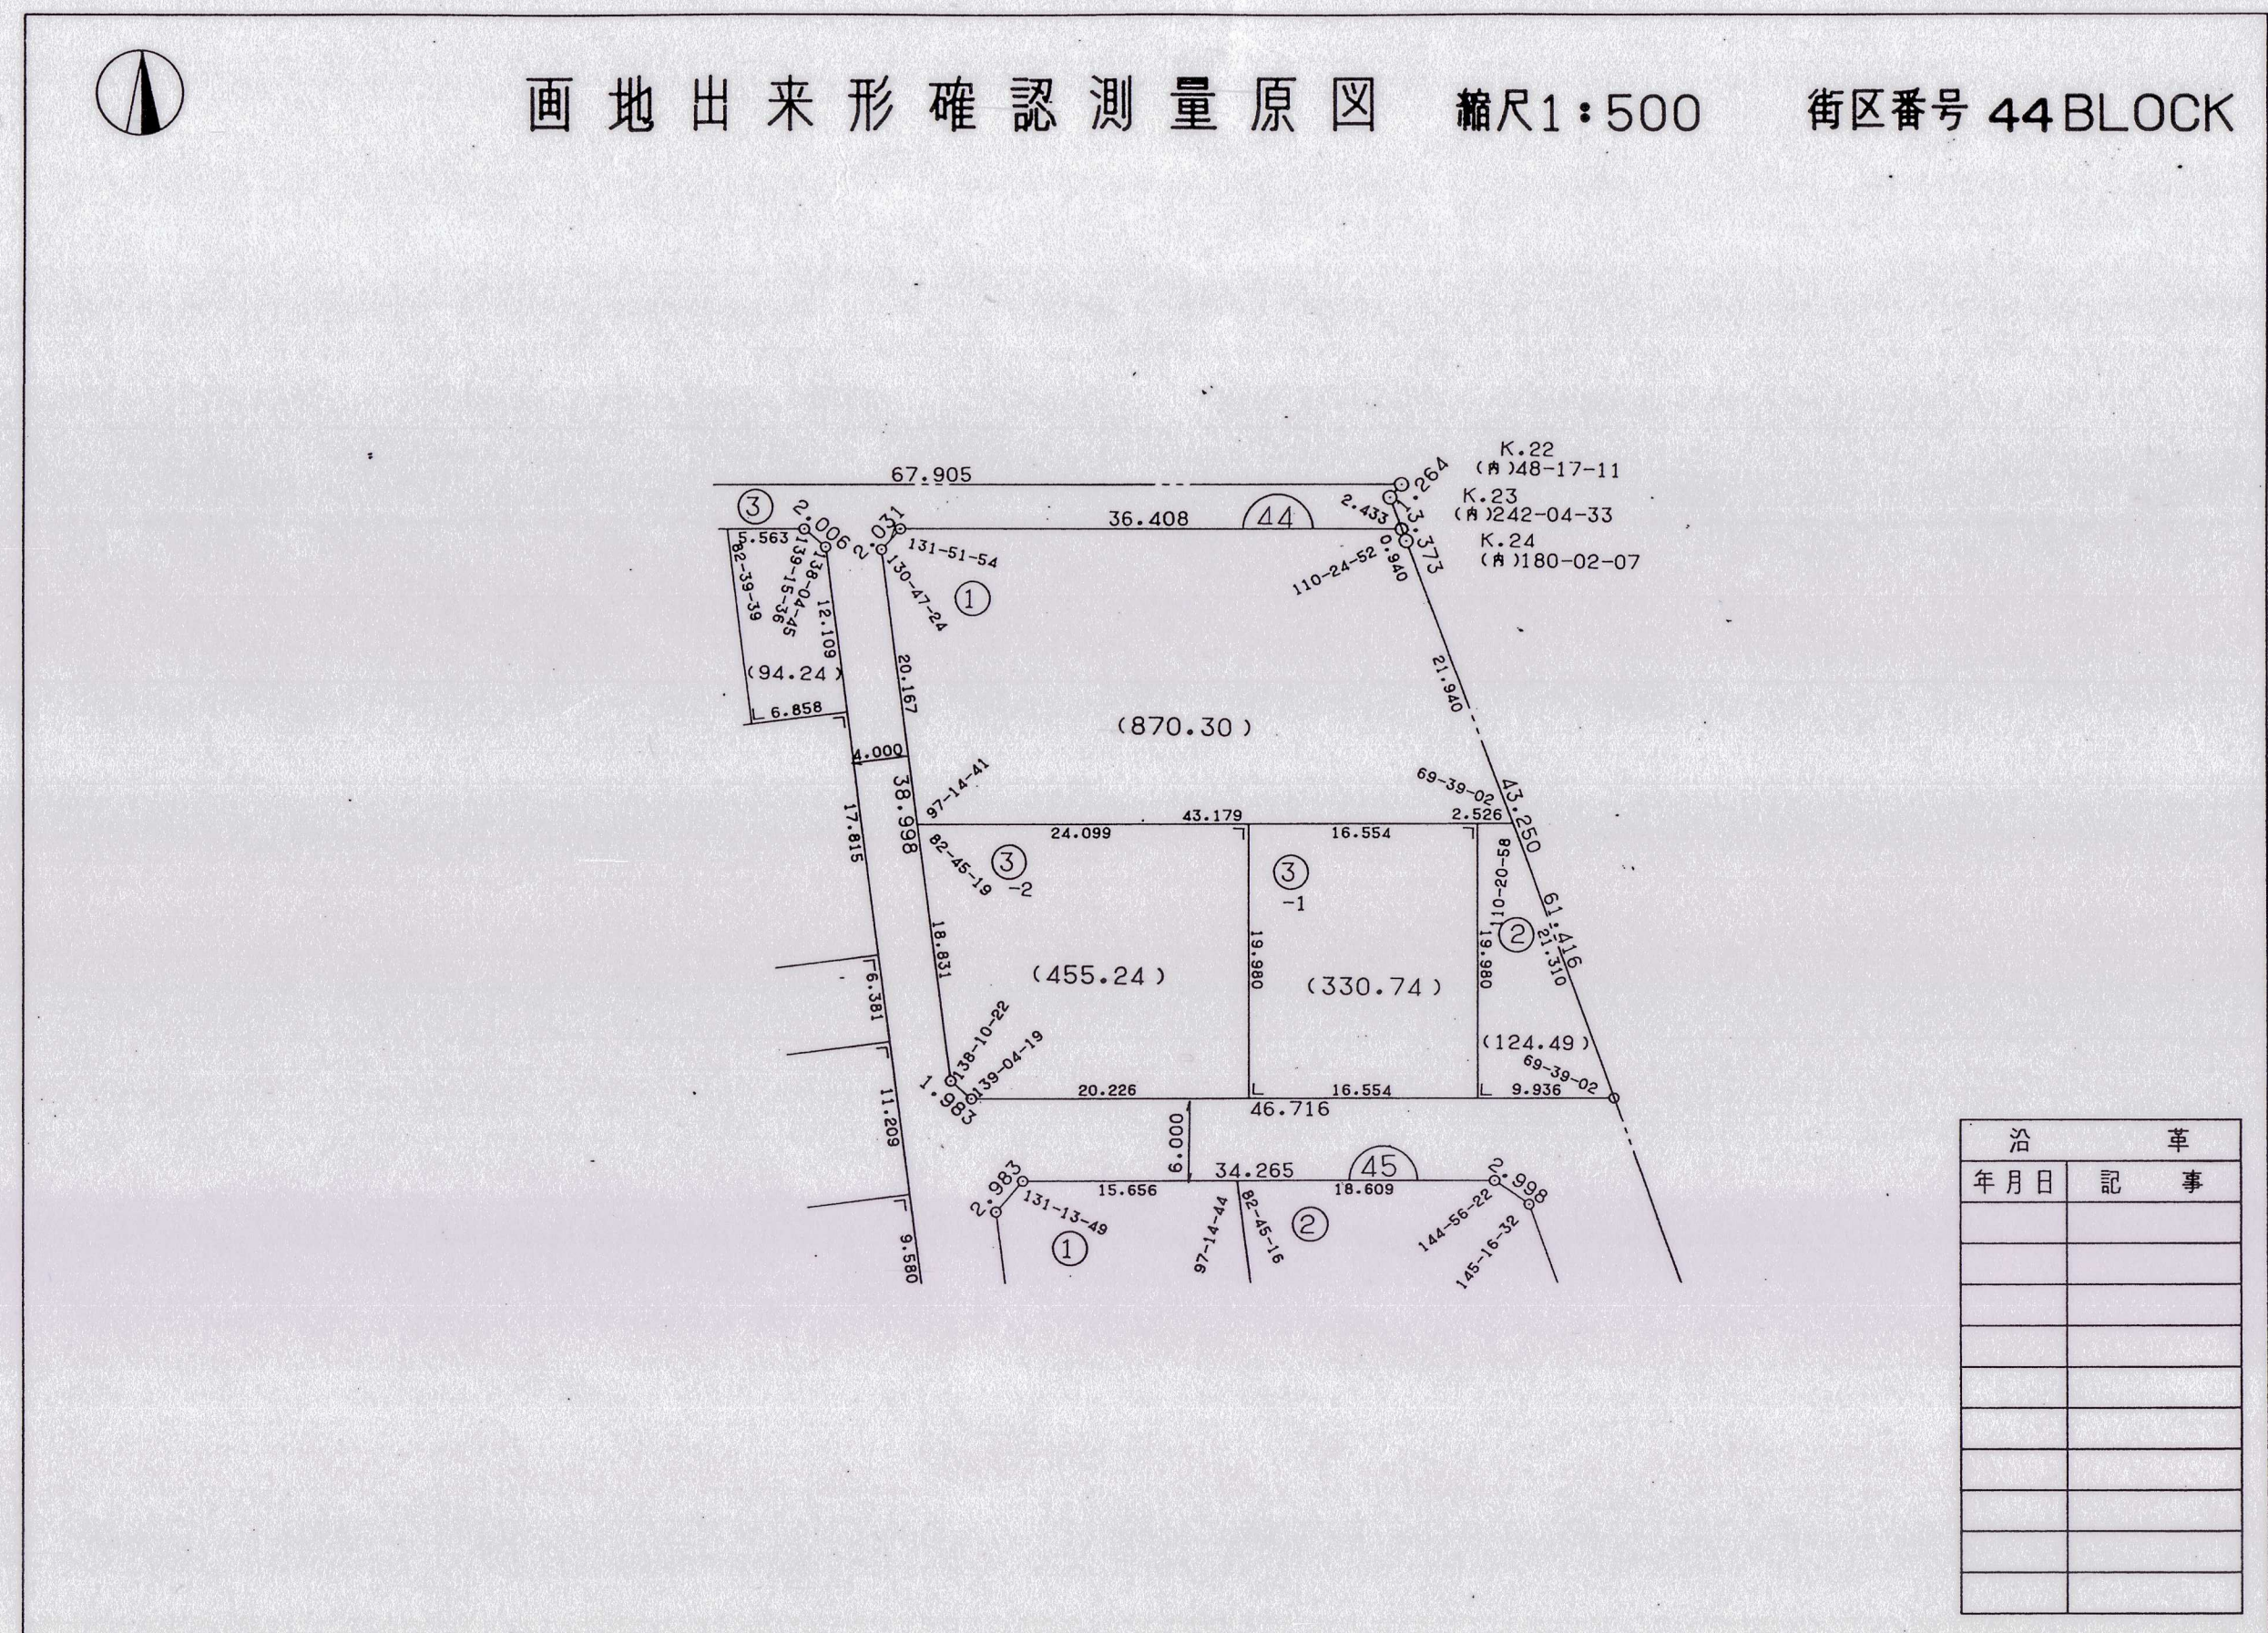

西尾中畑田貫土地区画整理組合

画地出来形確認測量原図 縮尺1:500


街区番号 47 BLOCK



西尾中畑田貫土地區画整理組合

画地出来形確認測量原図 縮尺 1:500


街区番号 48 BLOCK

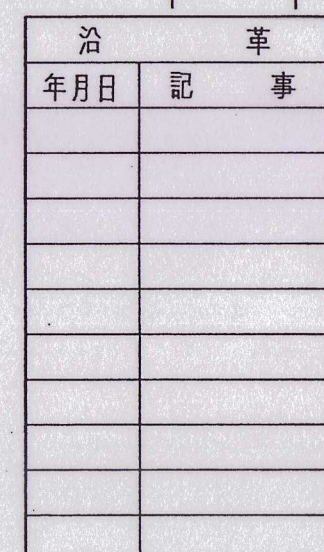

西尾中畑田貫土地区画整理組合



西尾中畑田貫土地区画整理組合

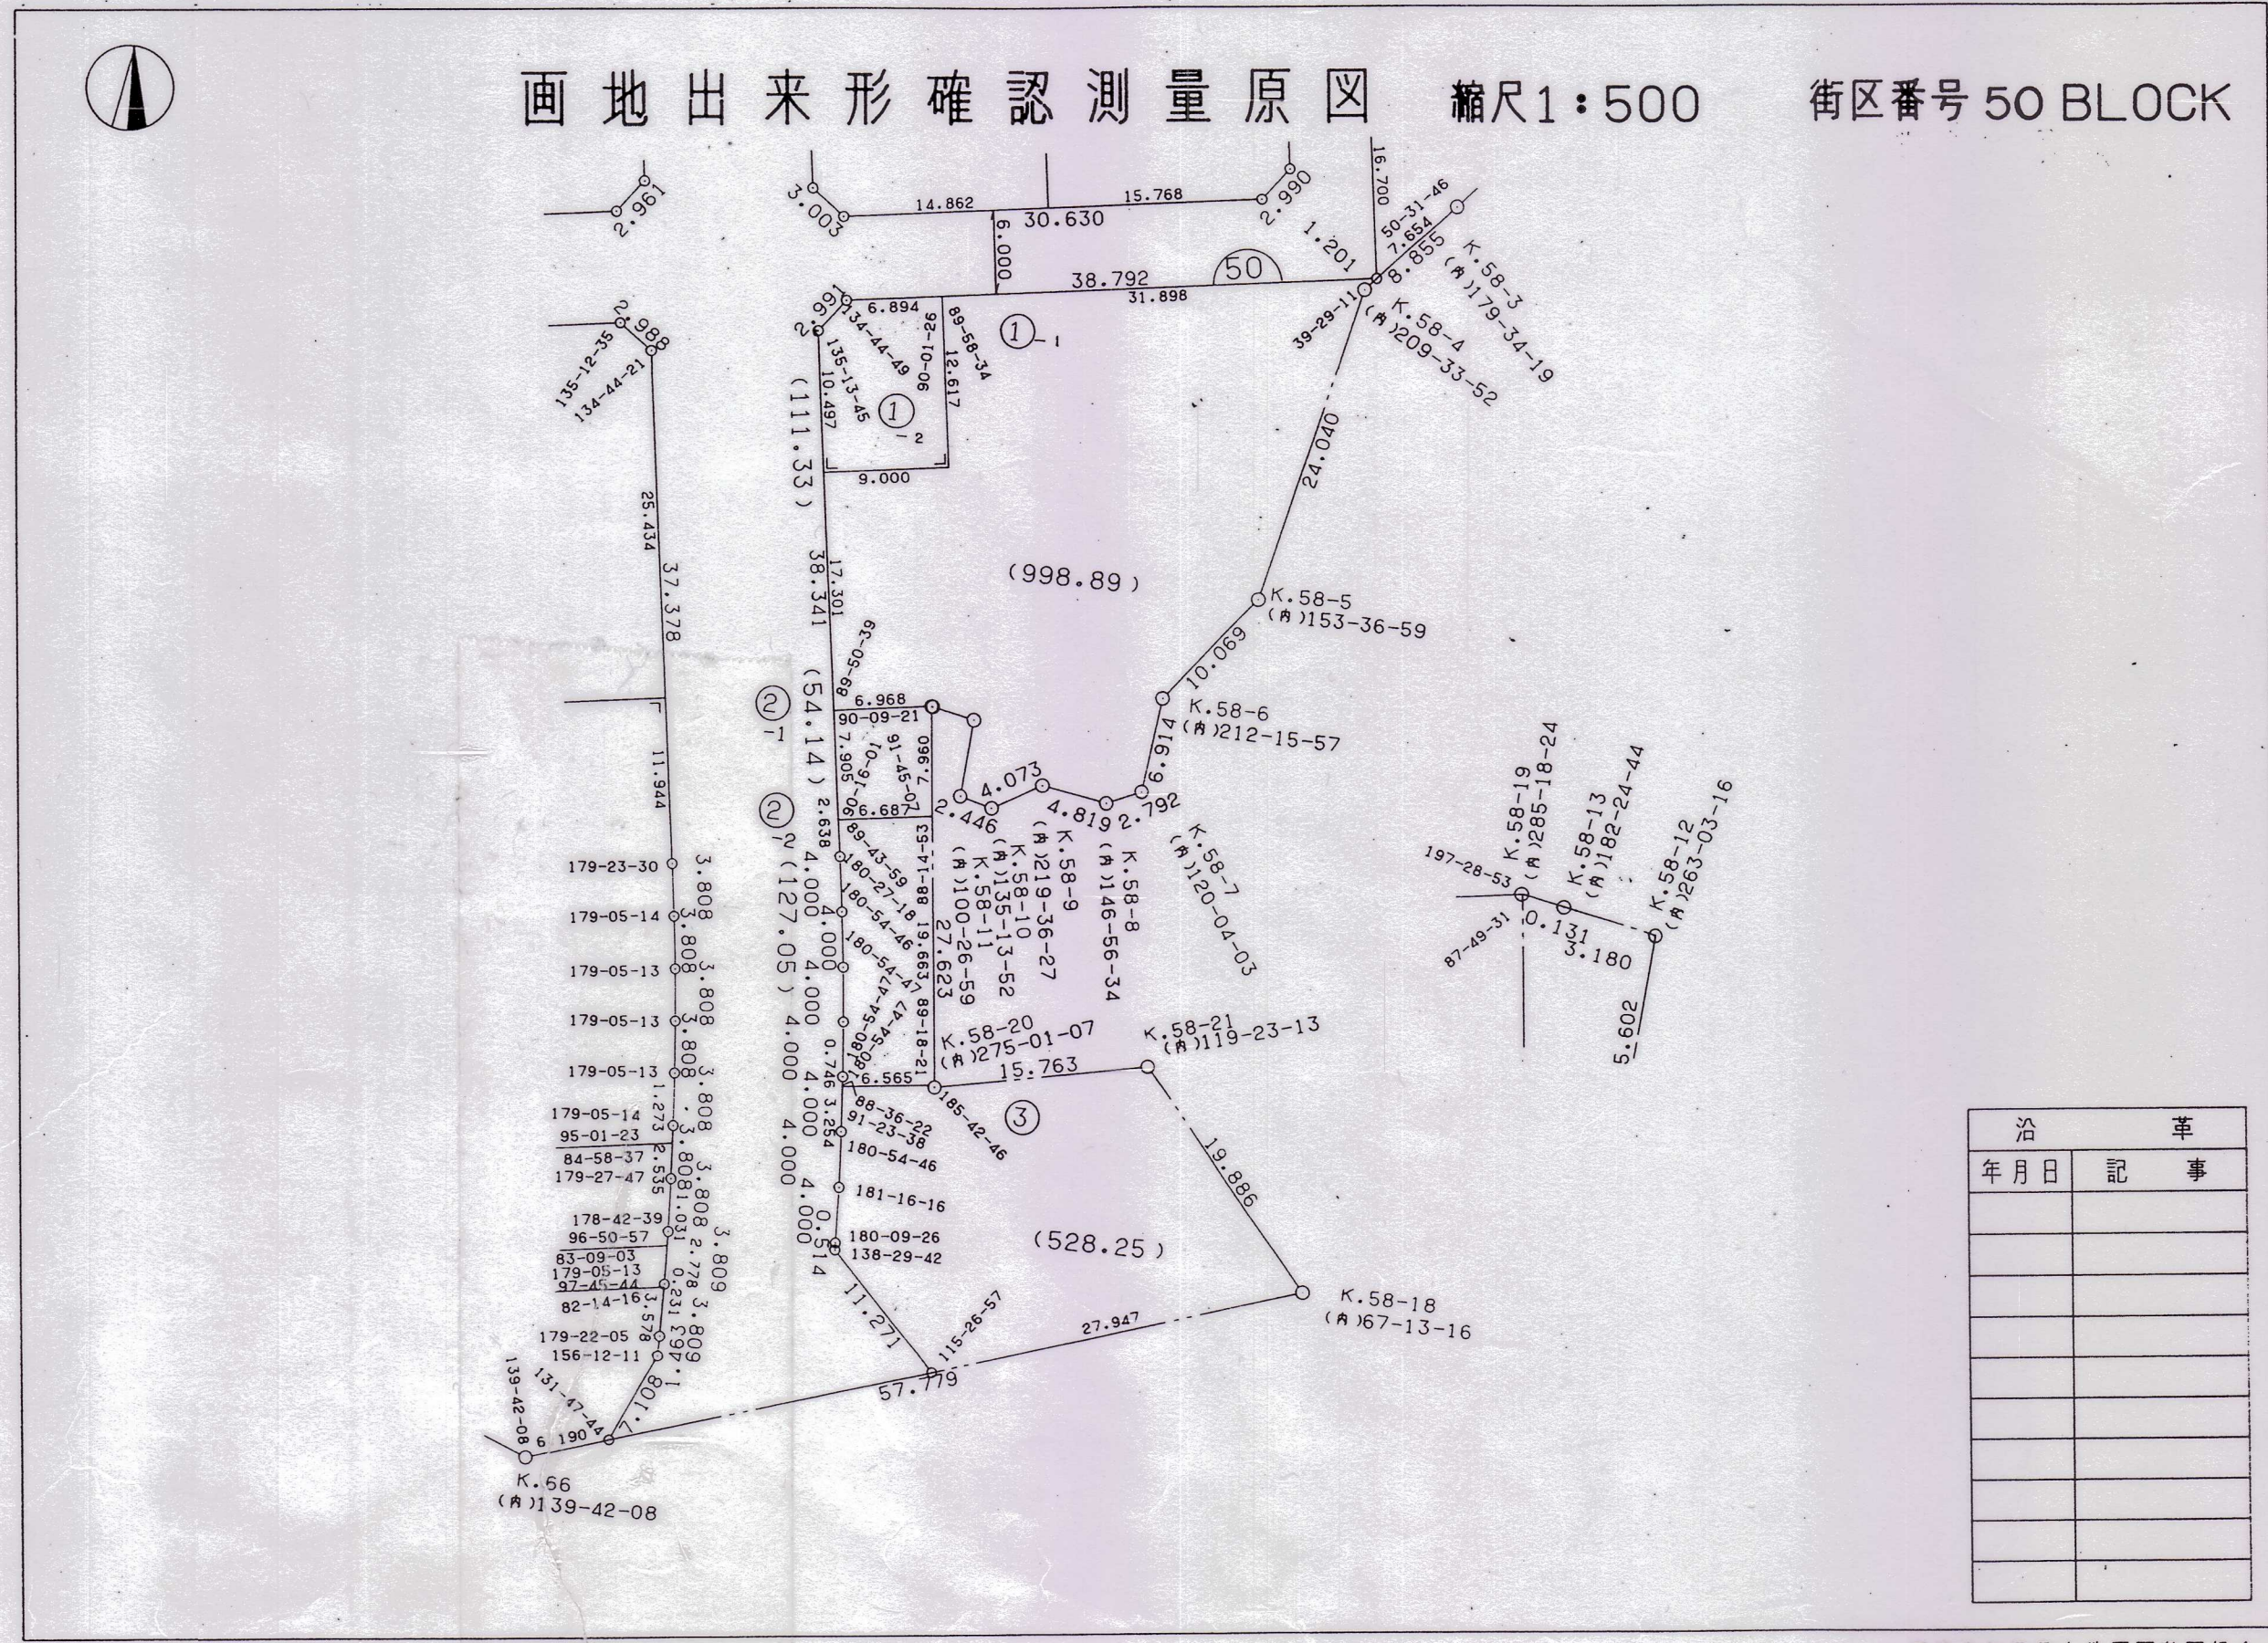

西尾中畑田貫土地区画整理組合