

# 西尾多茂ノ木土地区画整理事業換地図(整理後)

縮尺 五百分之一

1


2



西尾市  
山下町

多茂ノ木

泡原

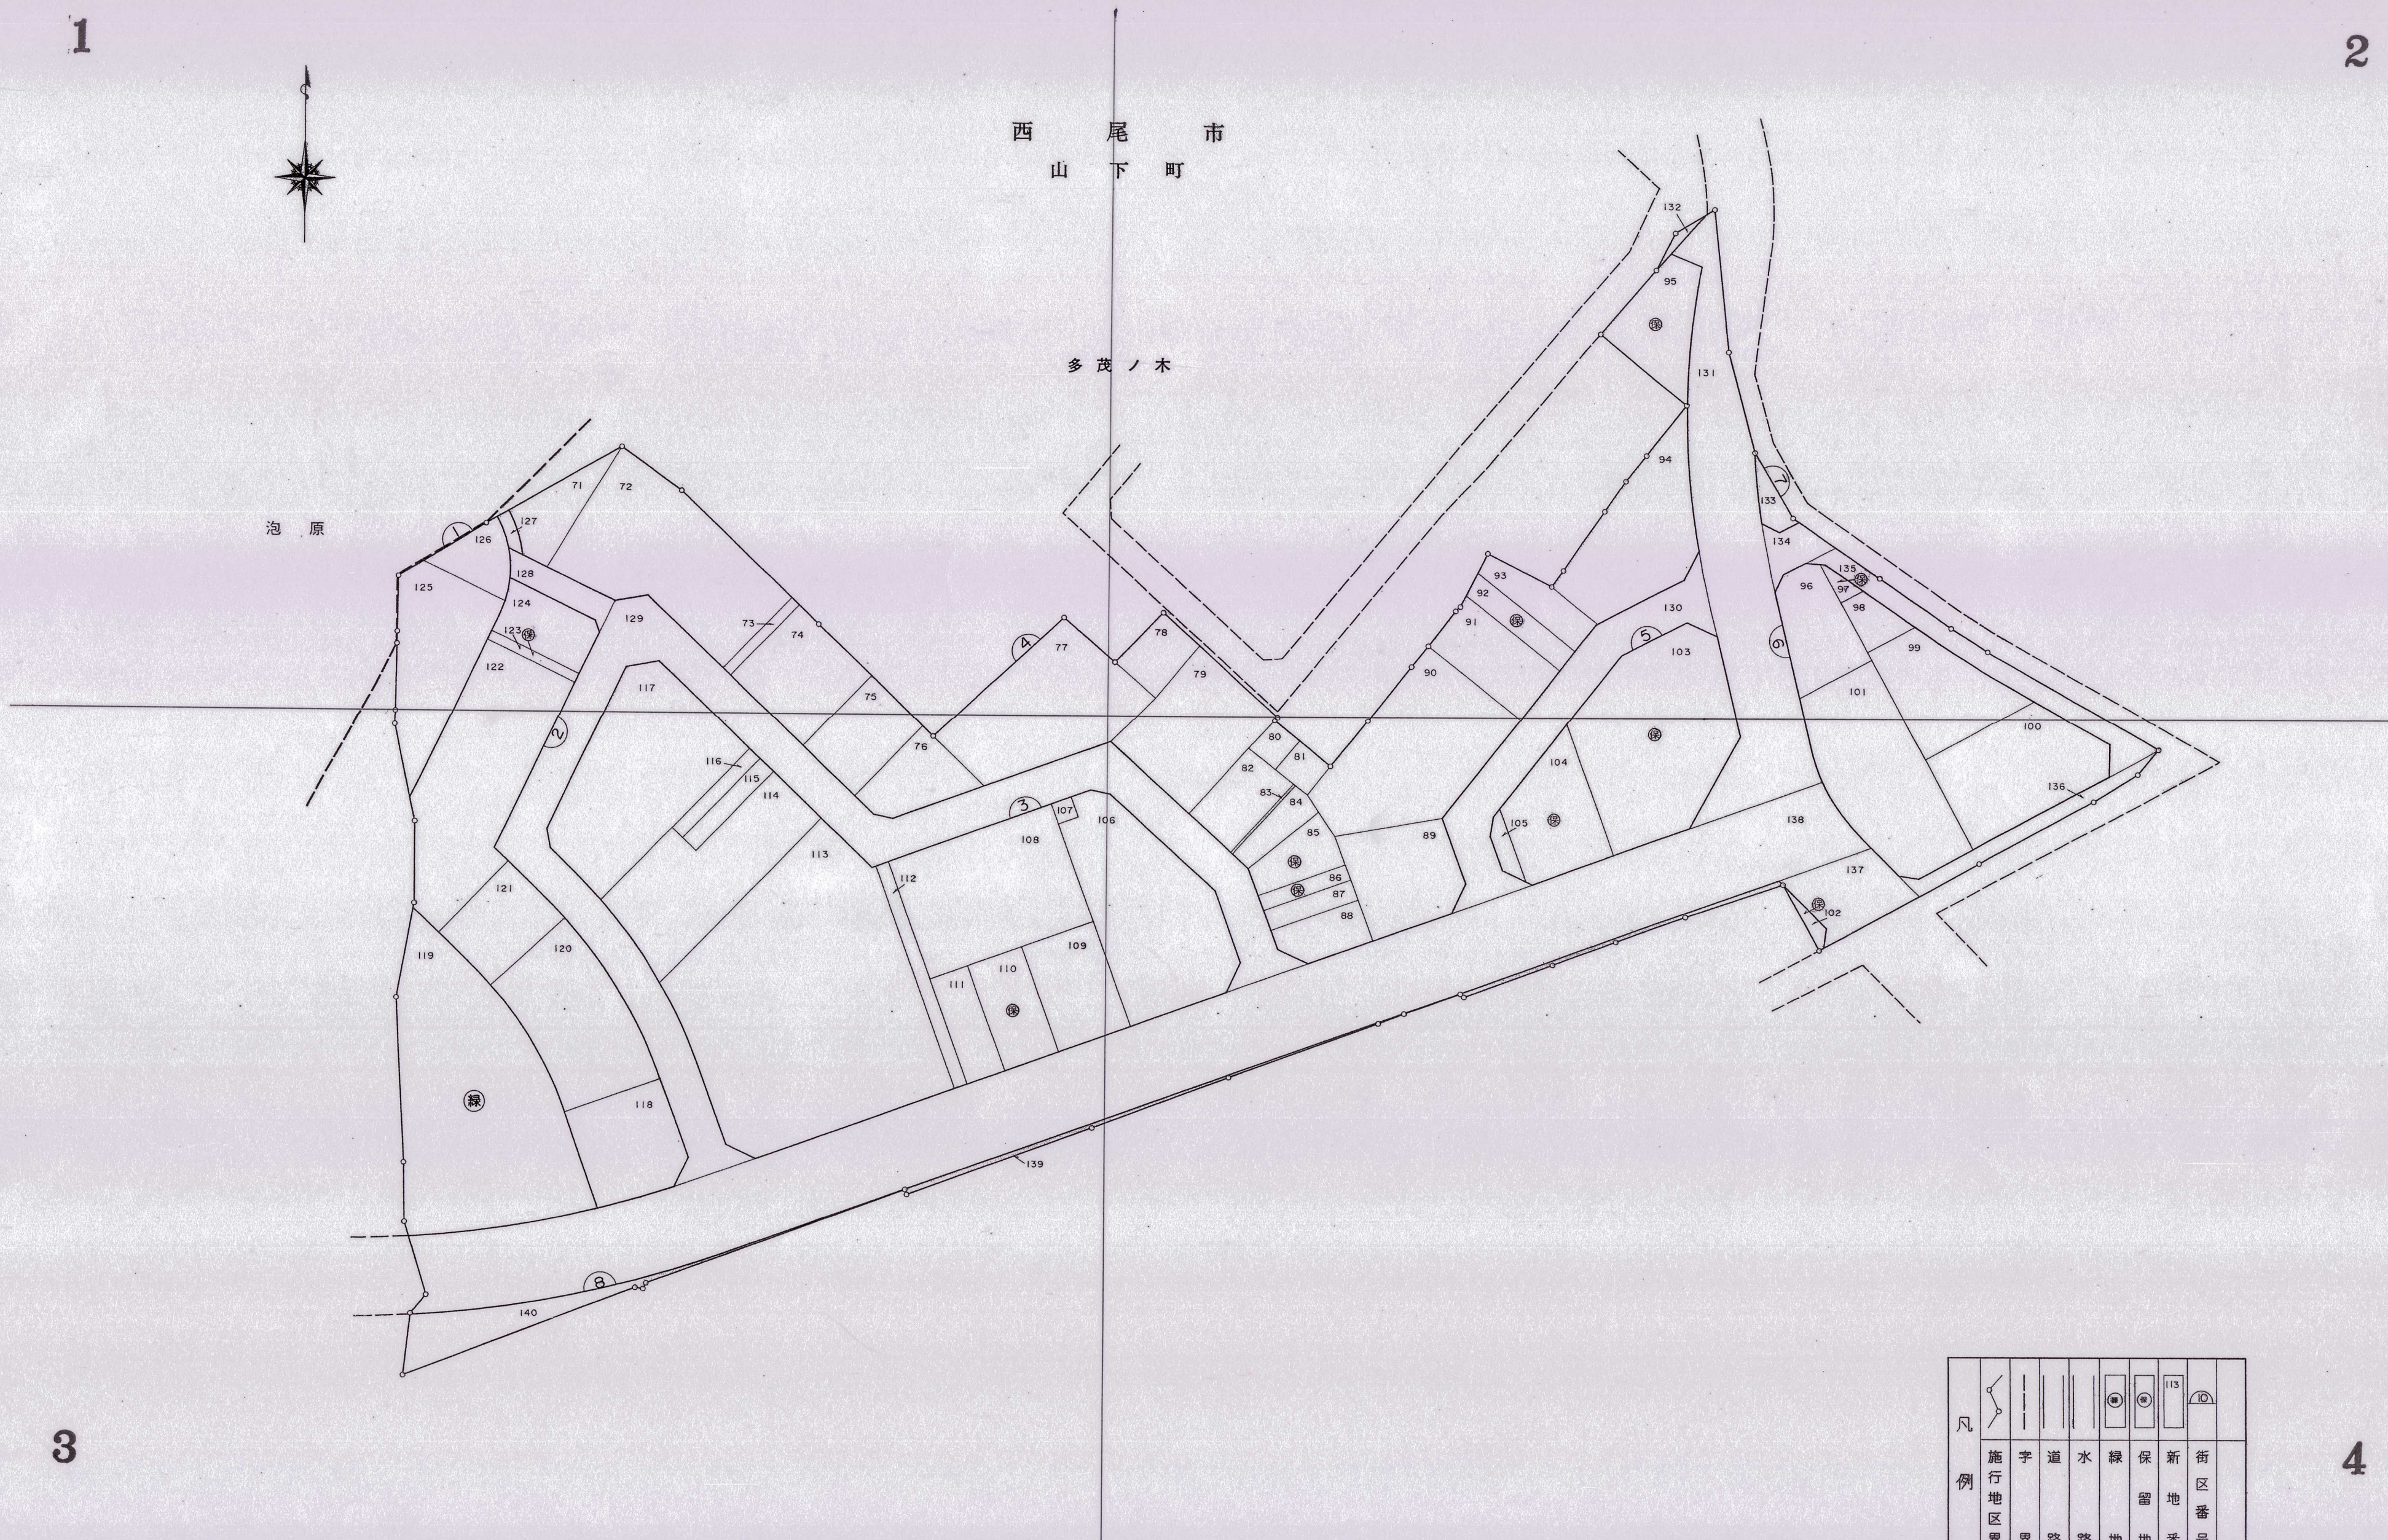

3


4

凡例							
	施行地区界	字界	道	水	緑	保	新
						留	街
						地	区
						番	号
						号	




玉野総合コンサルタント株式会社

# 西尾多茂ノ木土地区画整理事業画地出来形確

1

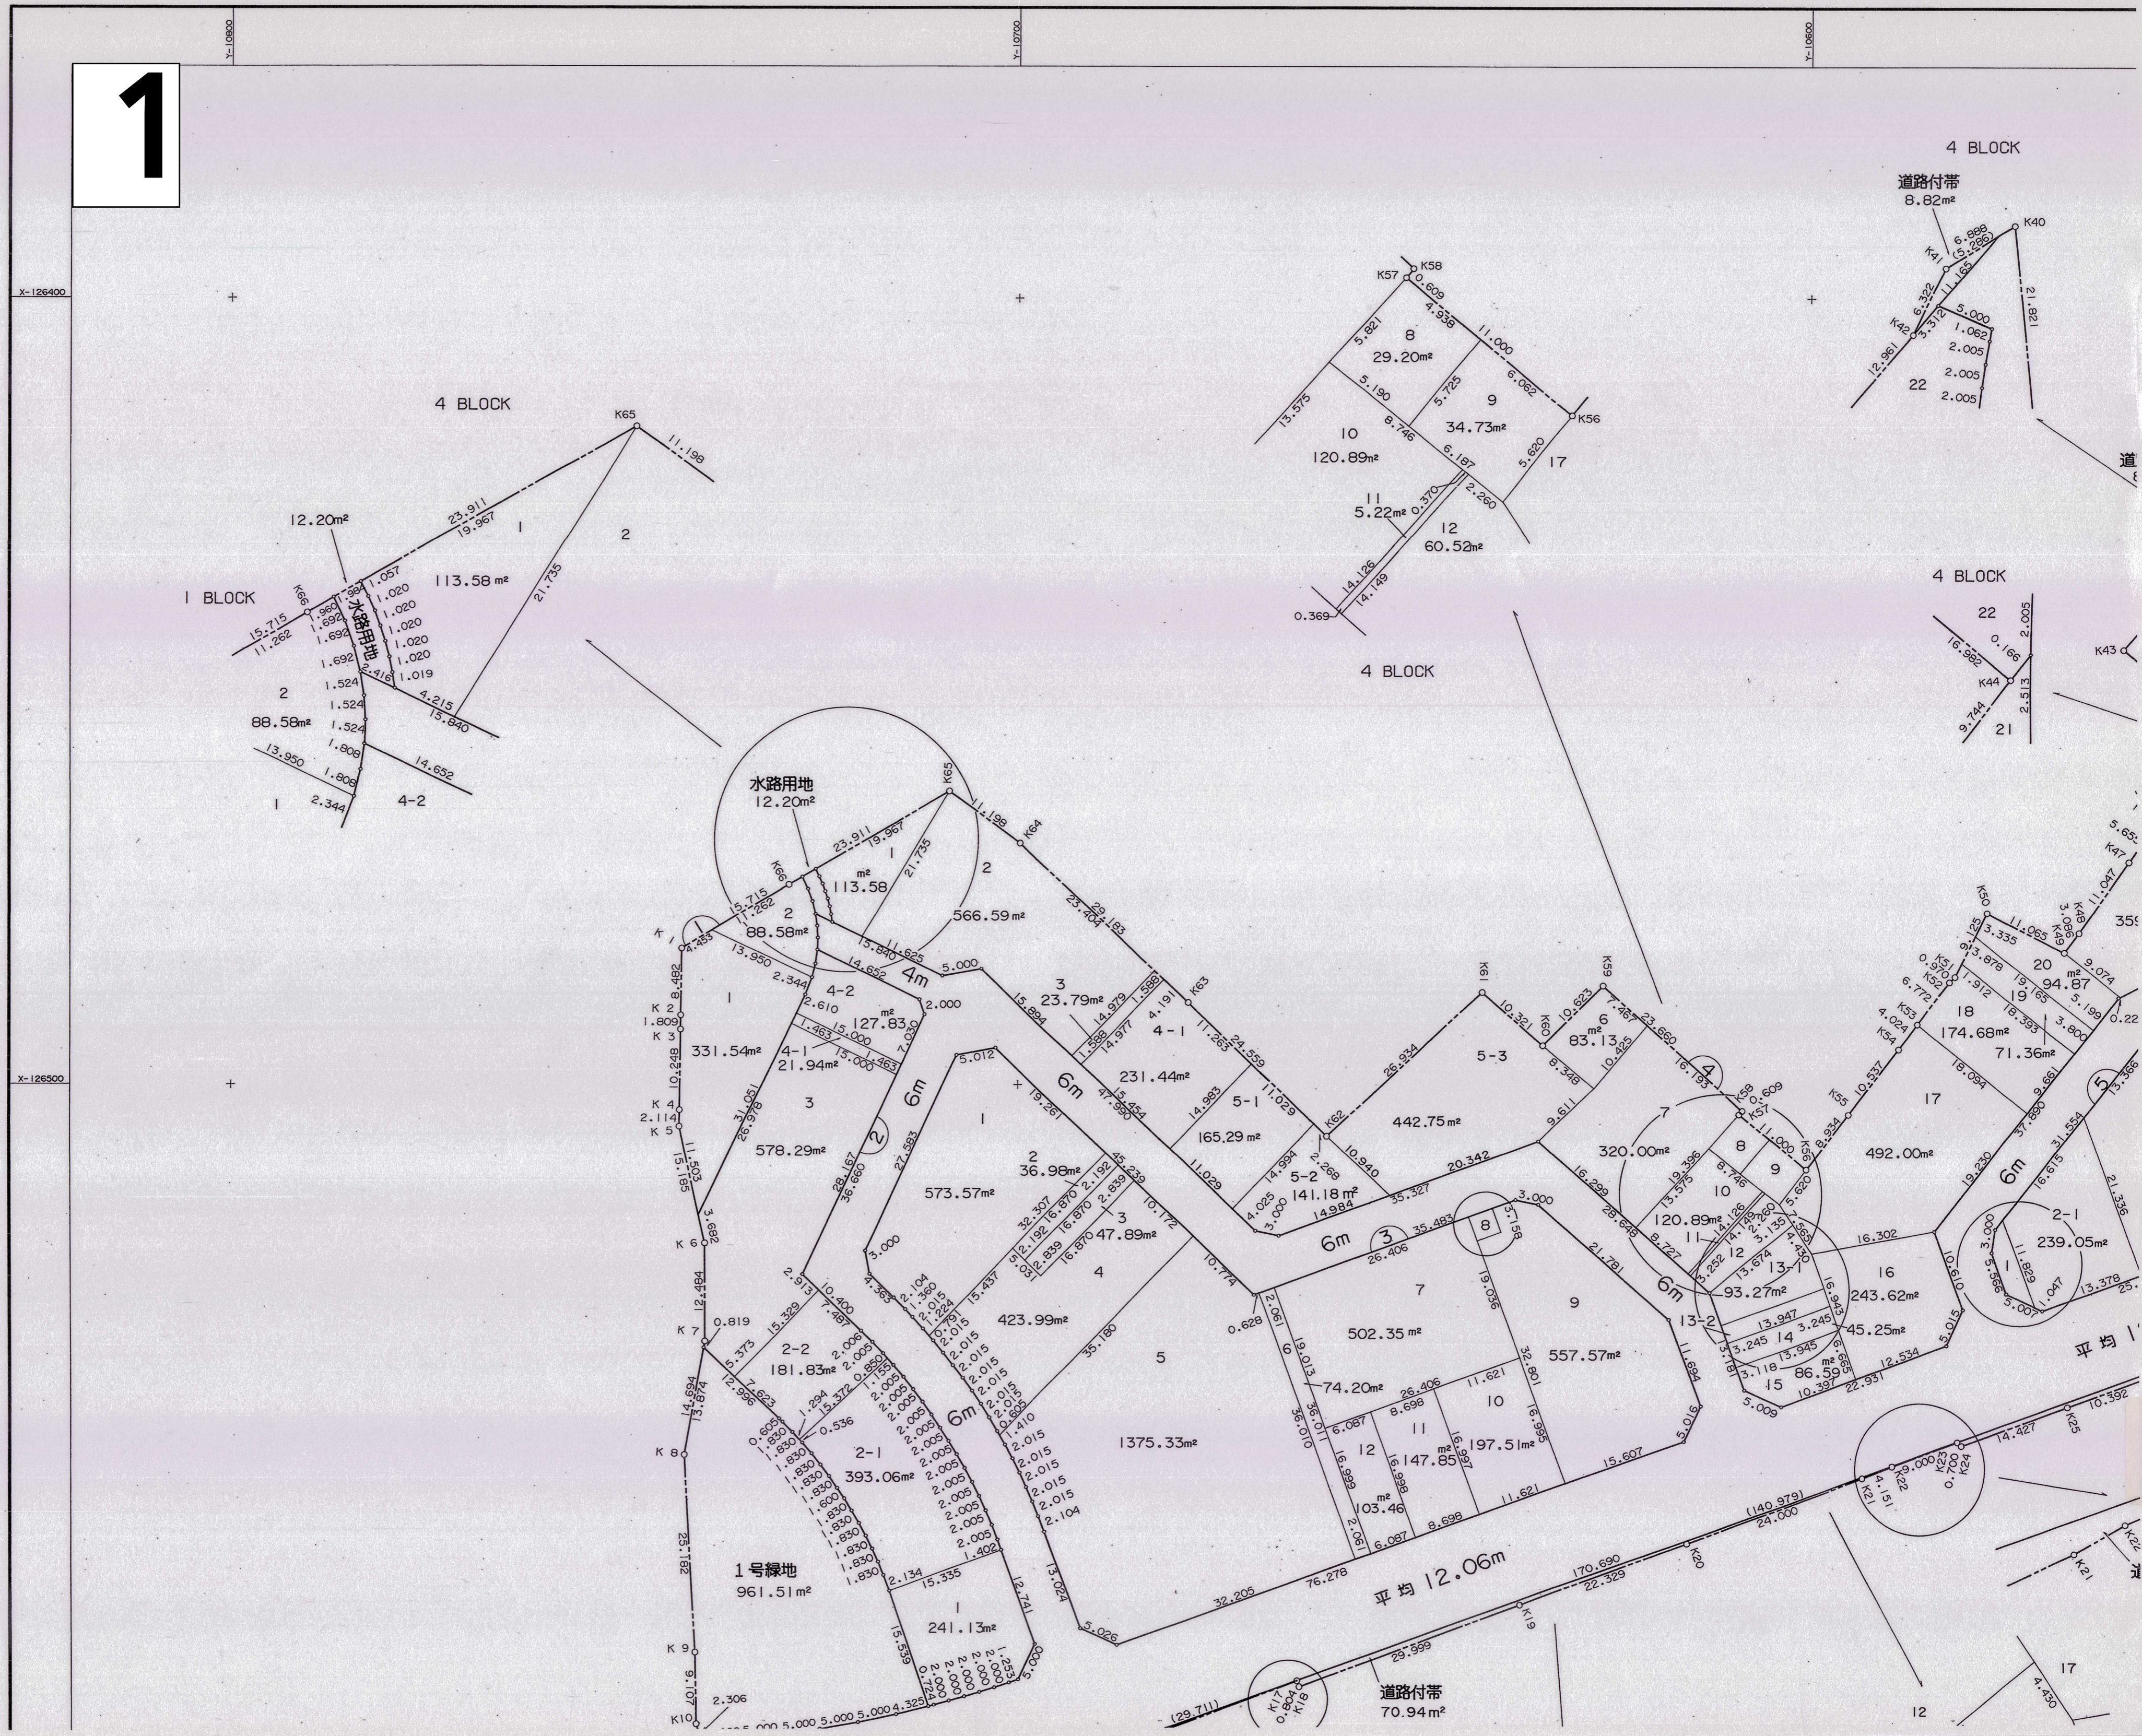



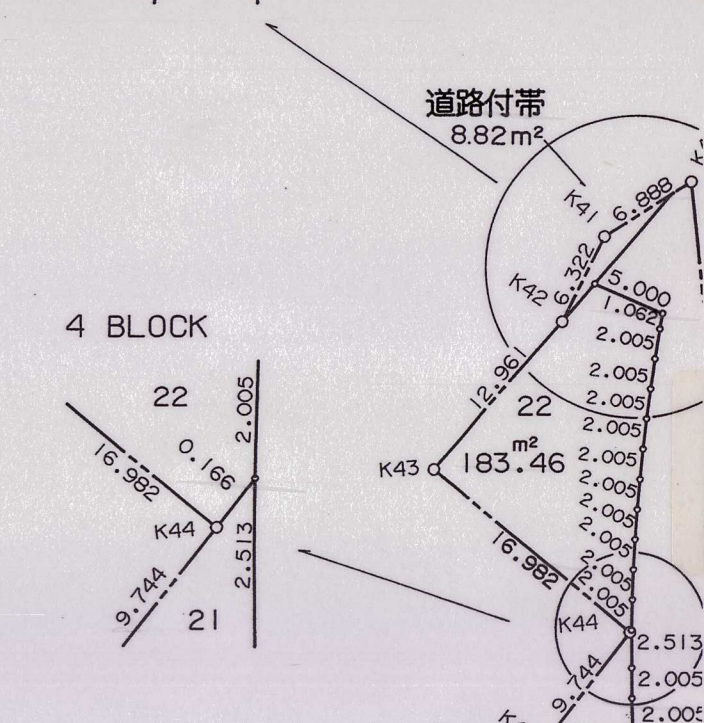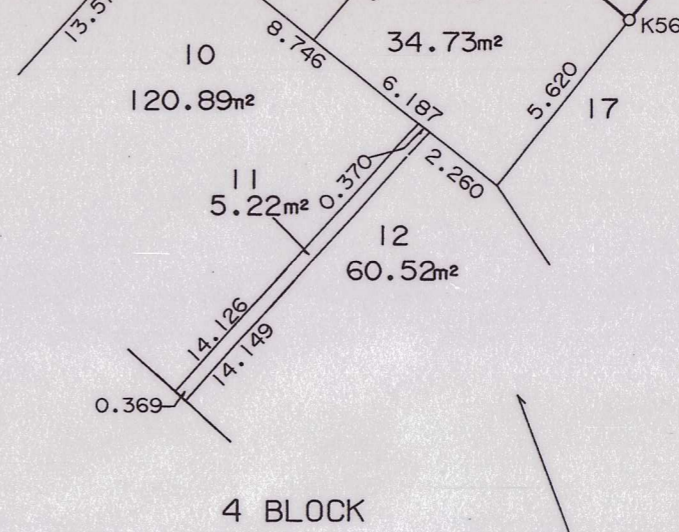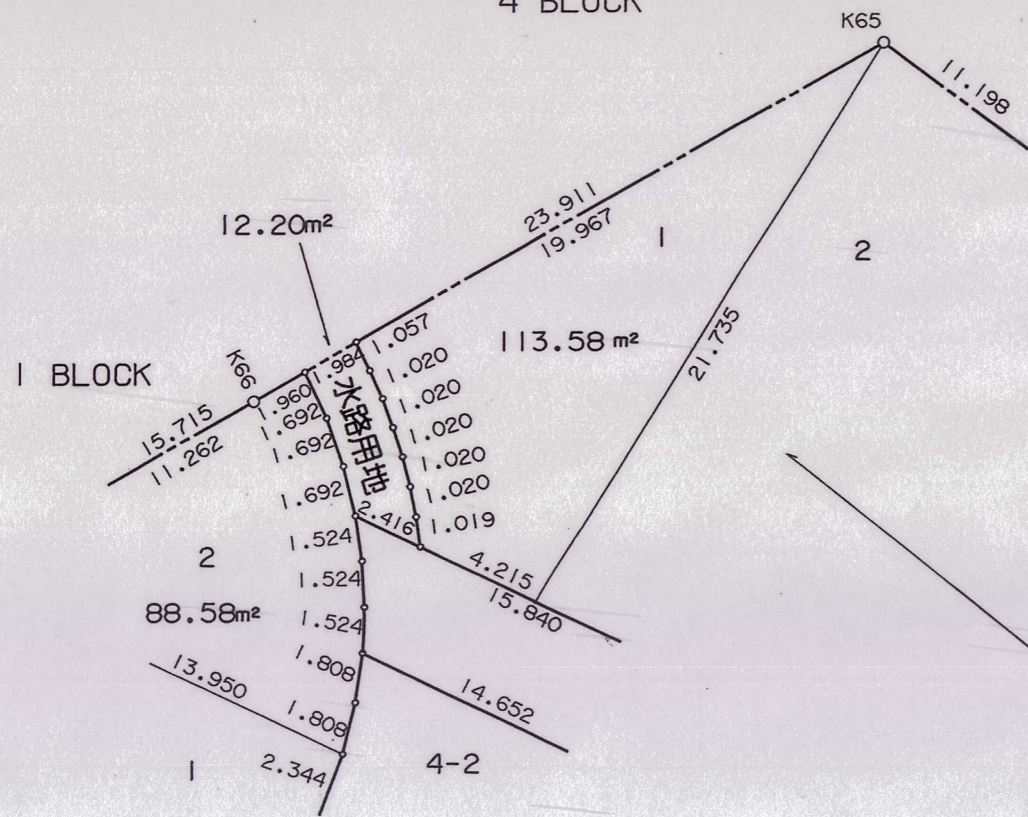

**3**

玉野総合コンサルタント株式会社

平成 12 年 7 月



X-126500

X-126600

Y-10860

Y-10760

Y-10660

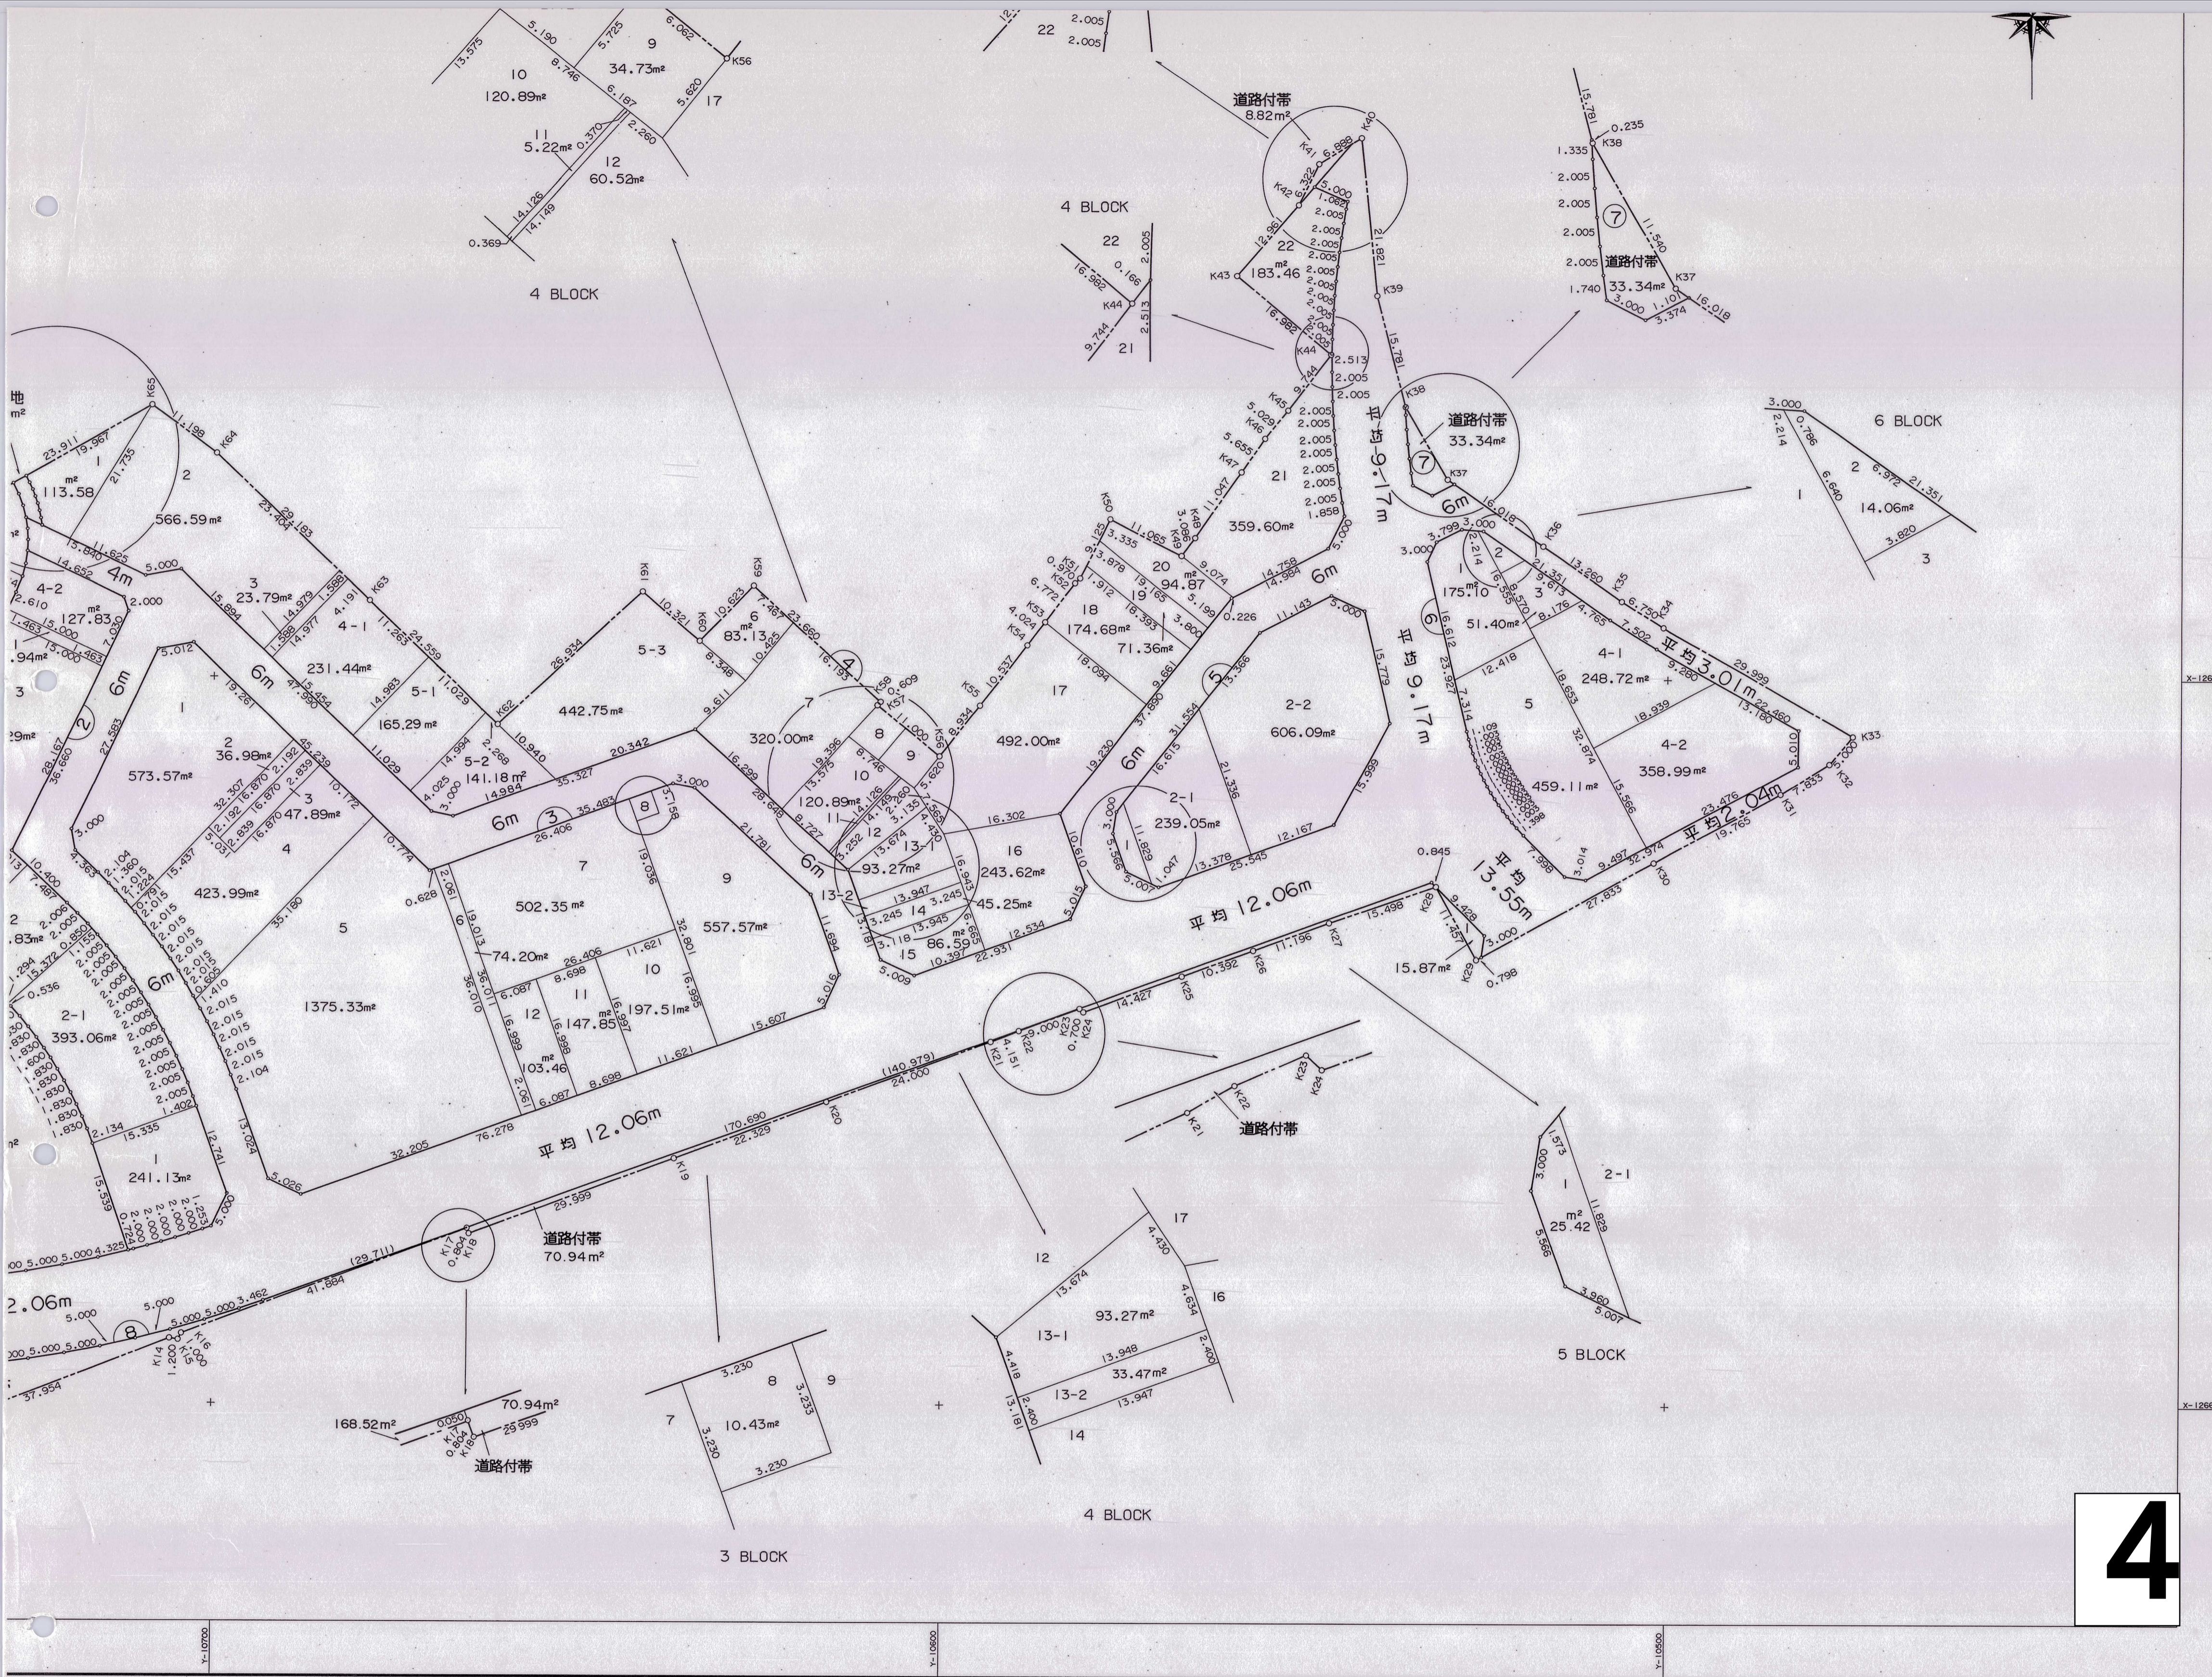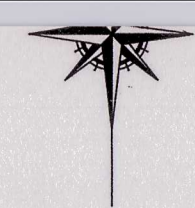

x-126500

x-126600

西尾多茂ノ木土地区画整理組合

4