


西尾鶴城土地区画整理事業 位置図



縮尺=1:1000

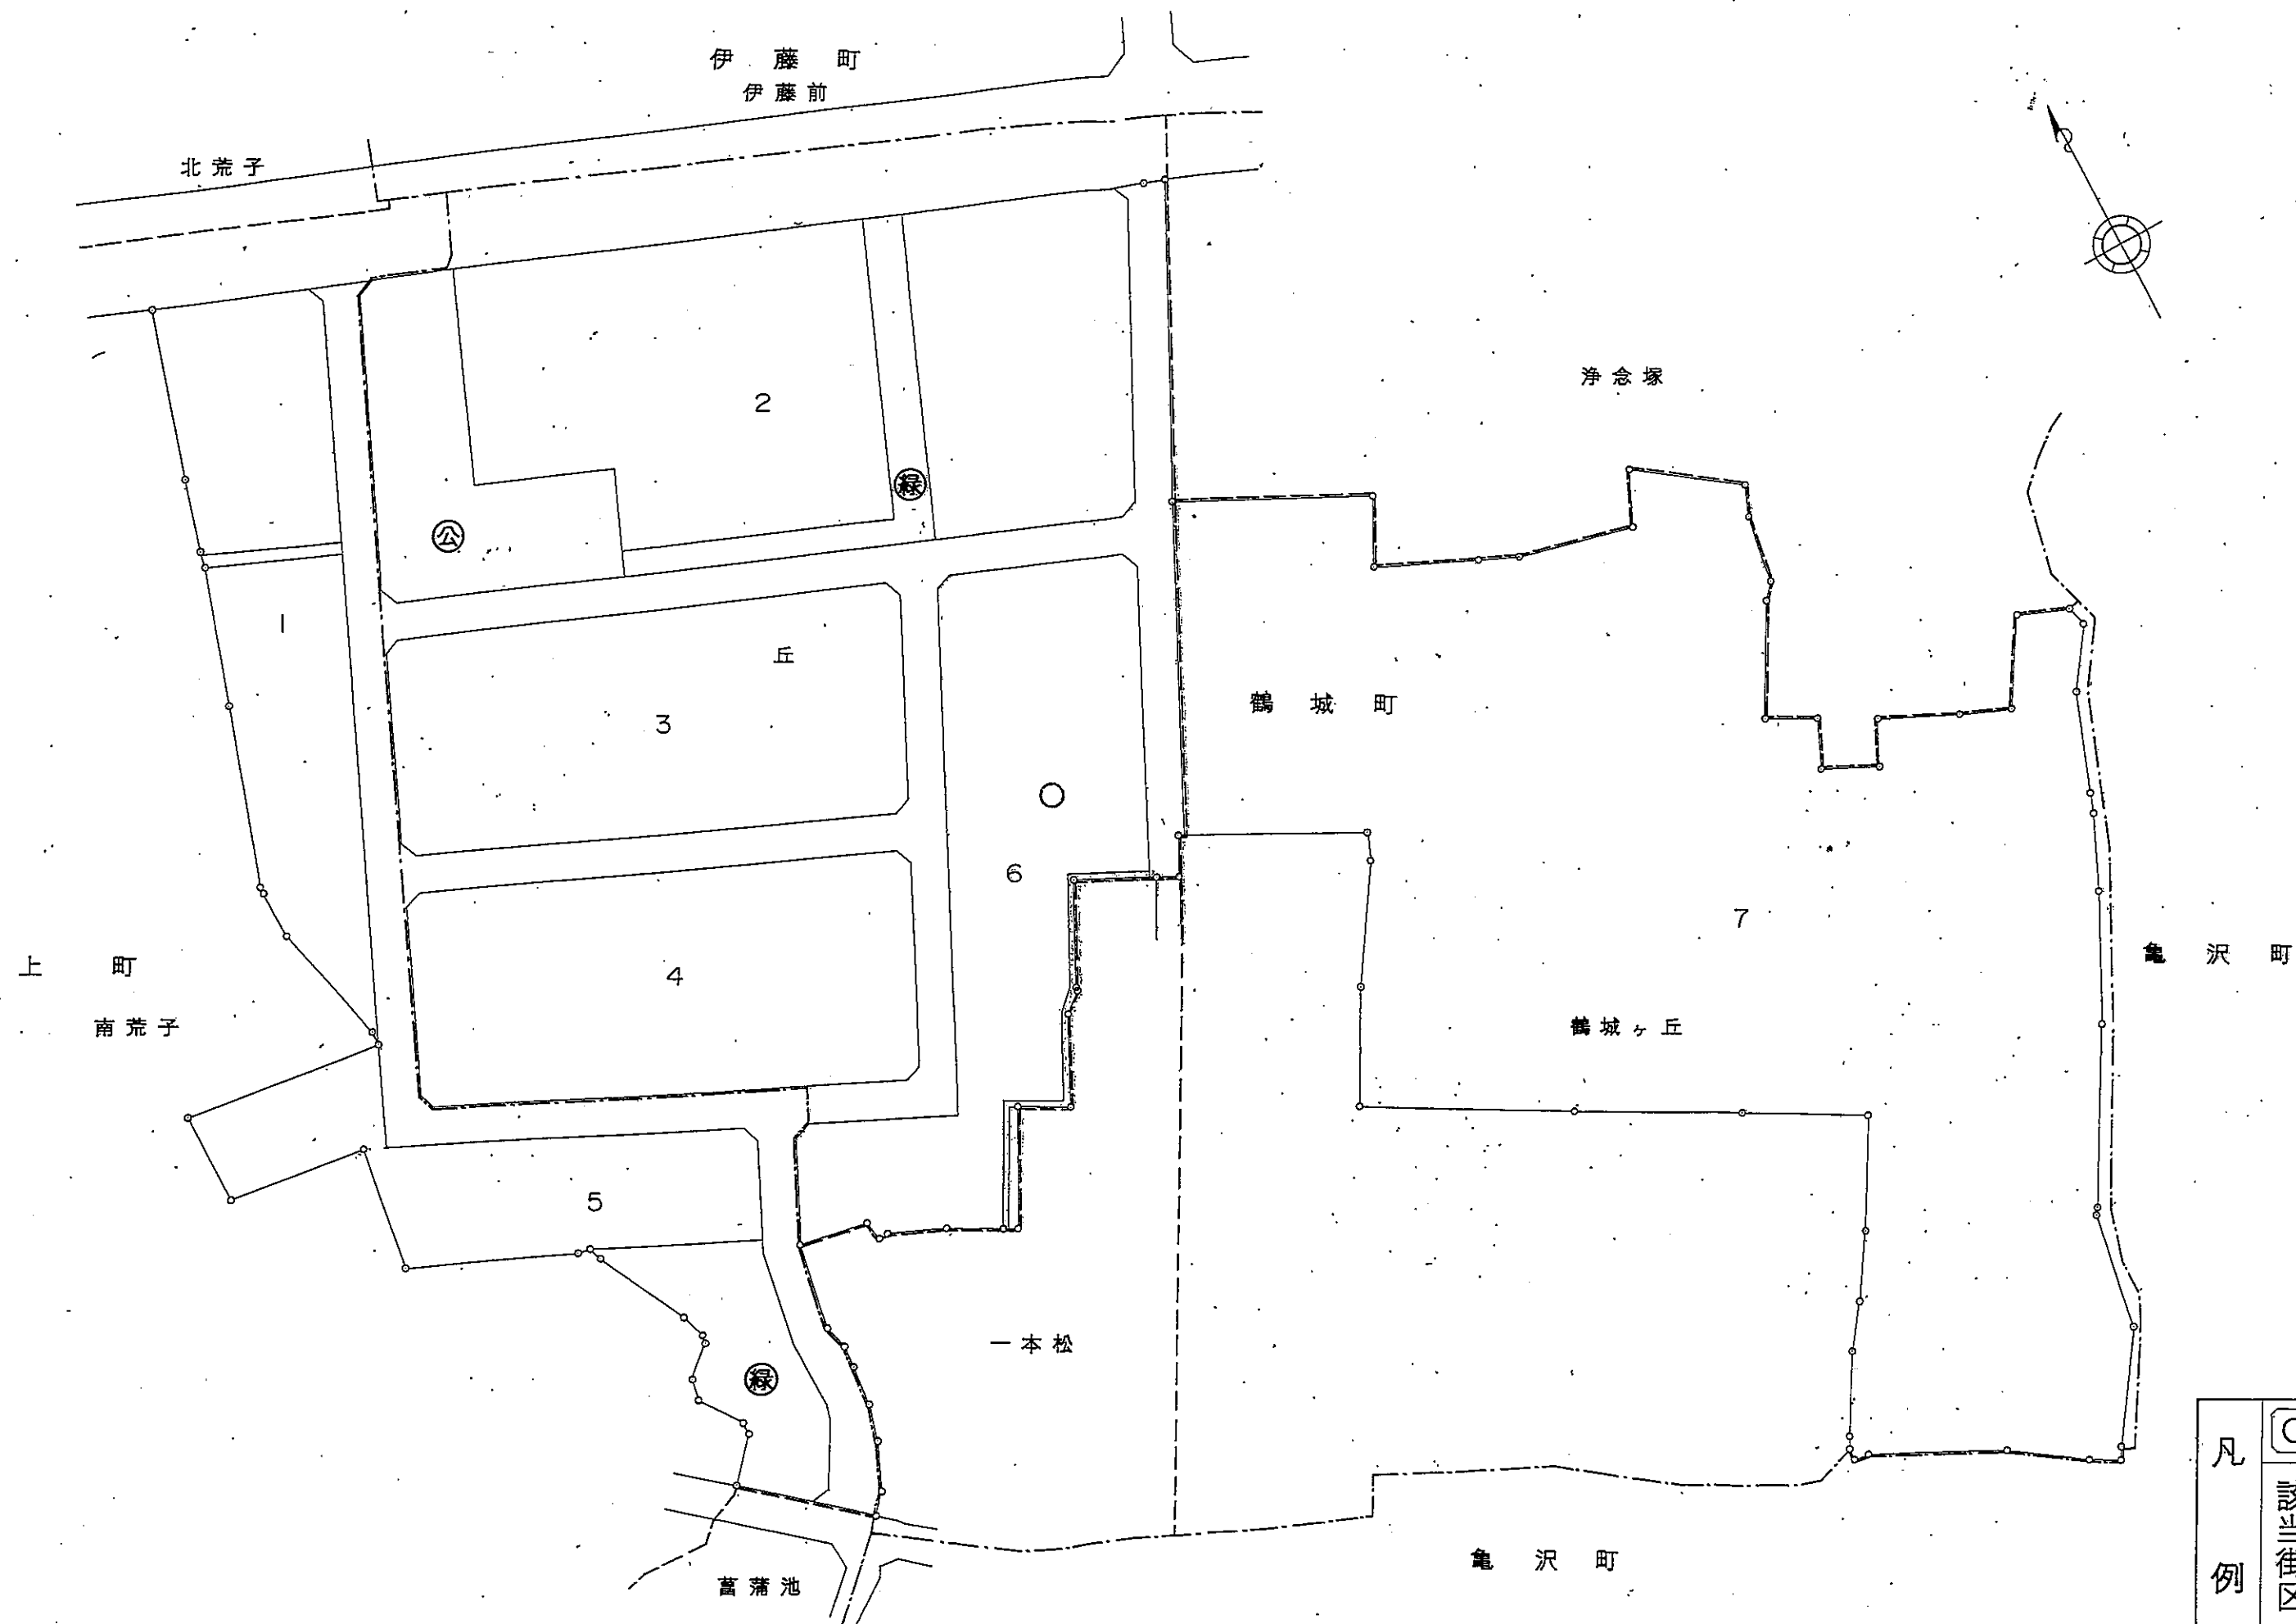

西尾鶴城土地区画整理画地出来形確認測量原図


縮尺1:500

全3葉の1

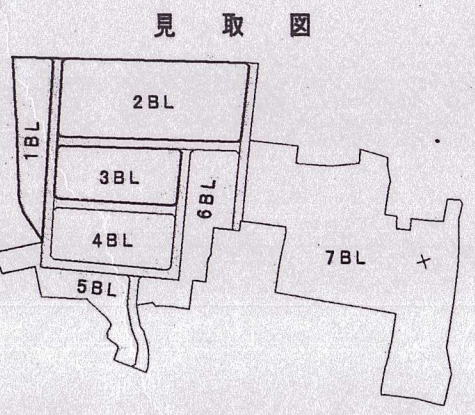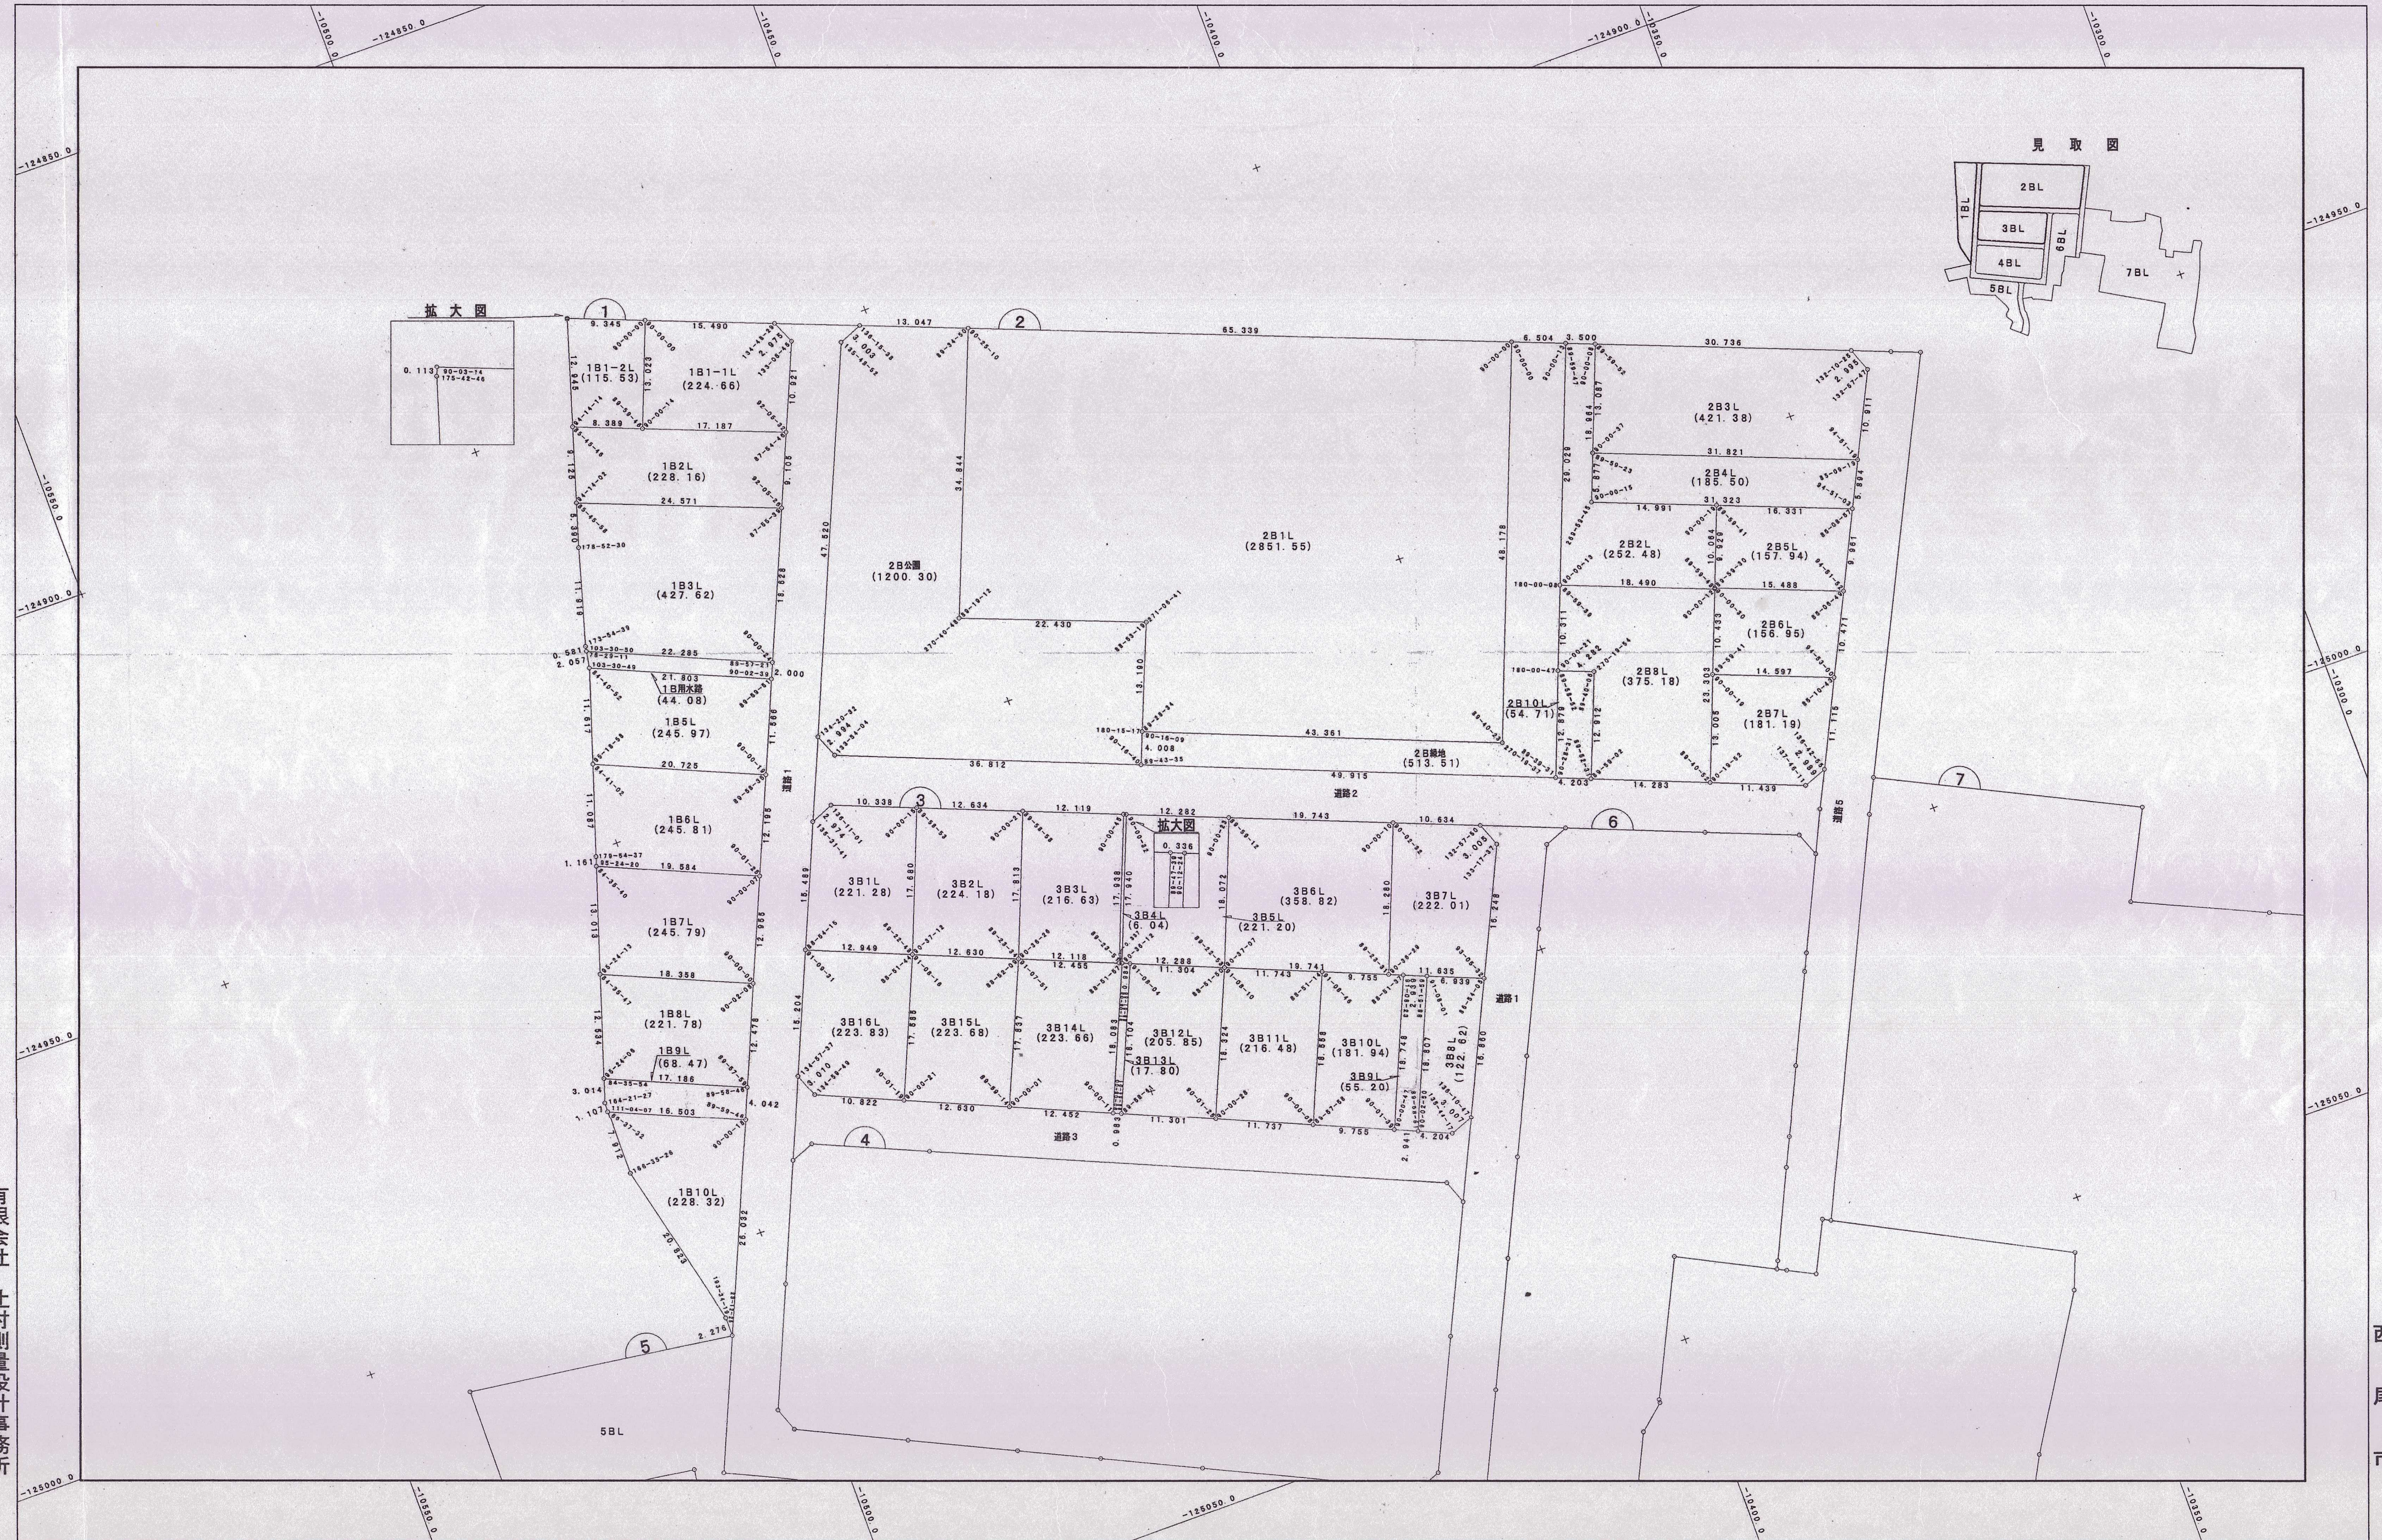

有限会社 辻村測量設計事務所

西尾市

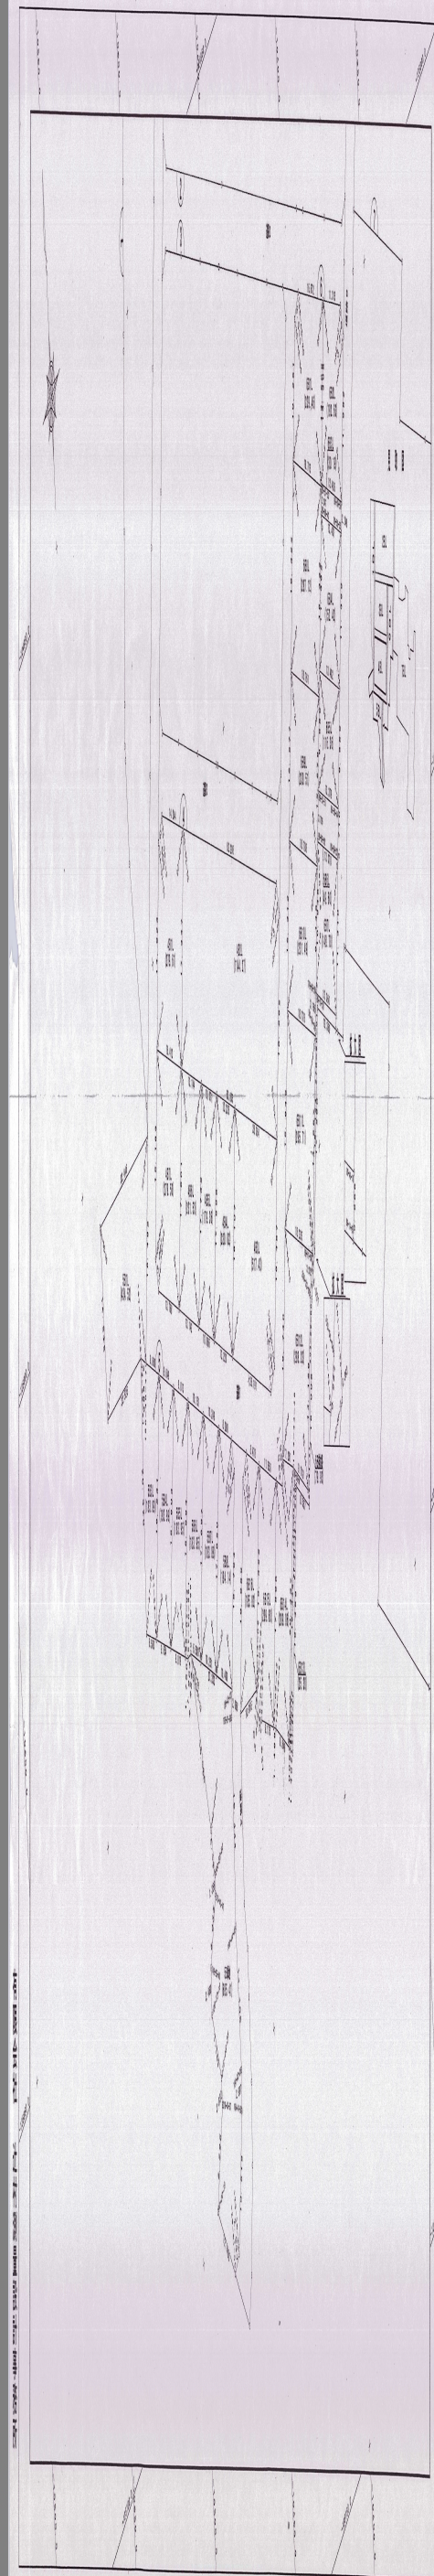

全3葉の3

