

幡豆町門内土地区画整理事業

換地図

②


①

④

③

凡 例					街区番号
道	水	施行地区界	大字界	地界	
路	路	路	路	路	番

凡 例
世 X 世界測地系座標
世 Y 世界測地系座標
日 X 日本測地系座標
日 Y 日本測地系座標

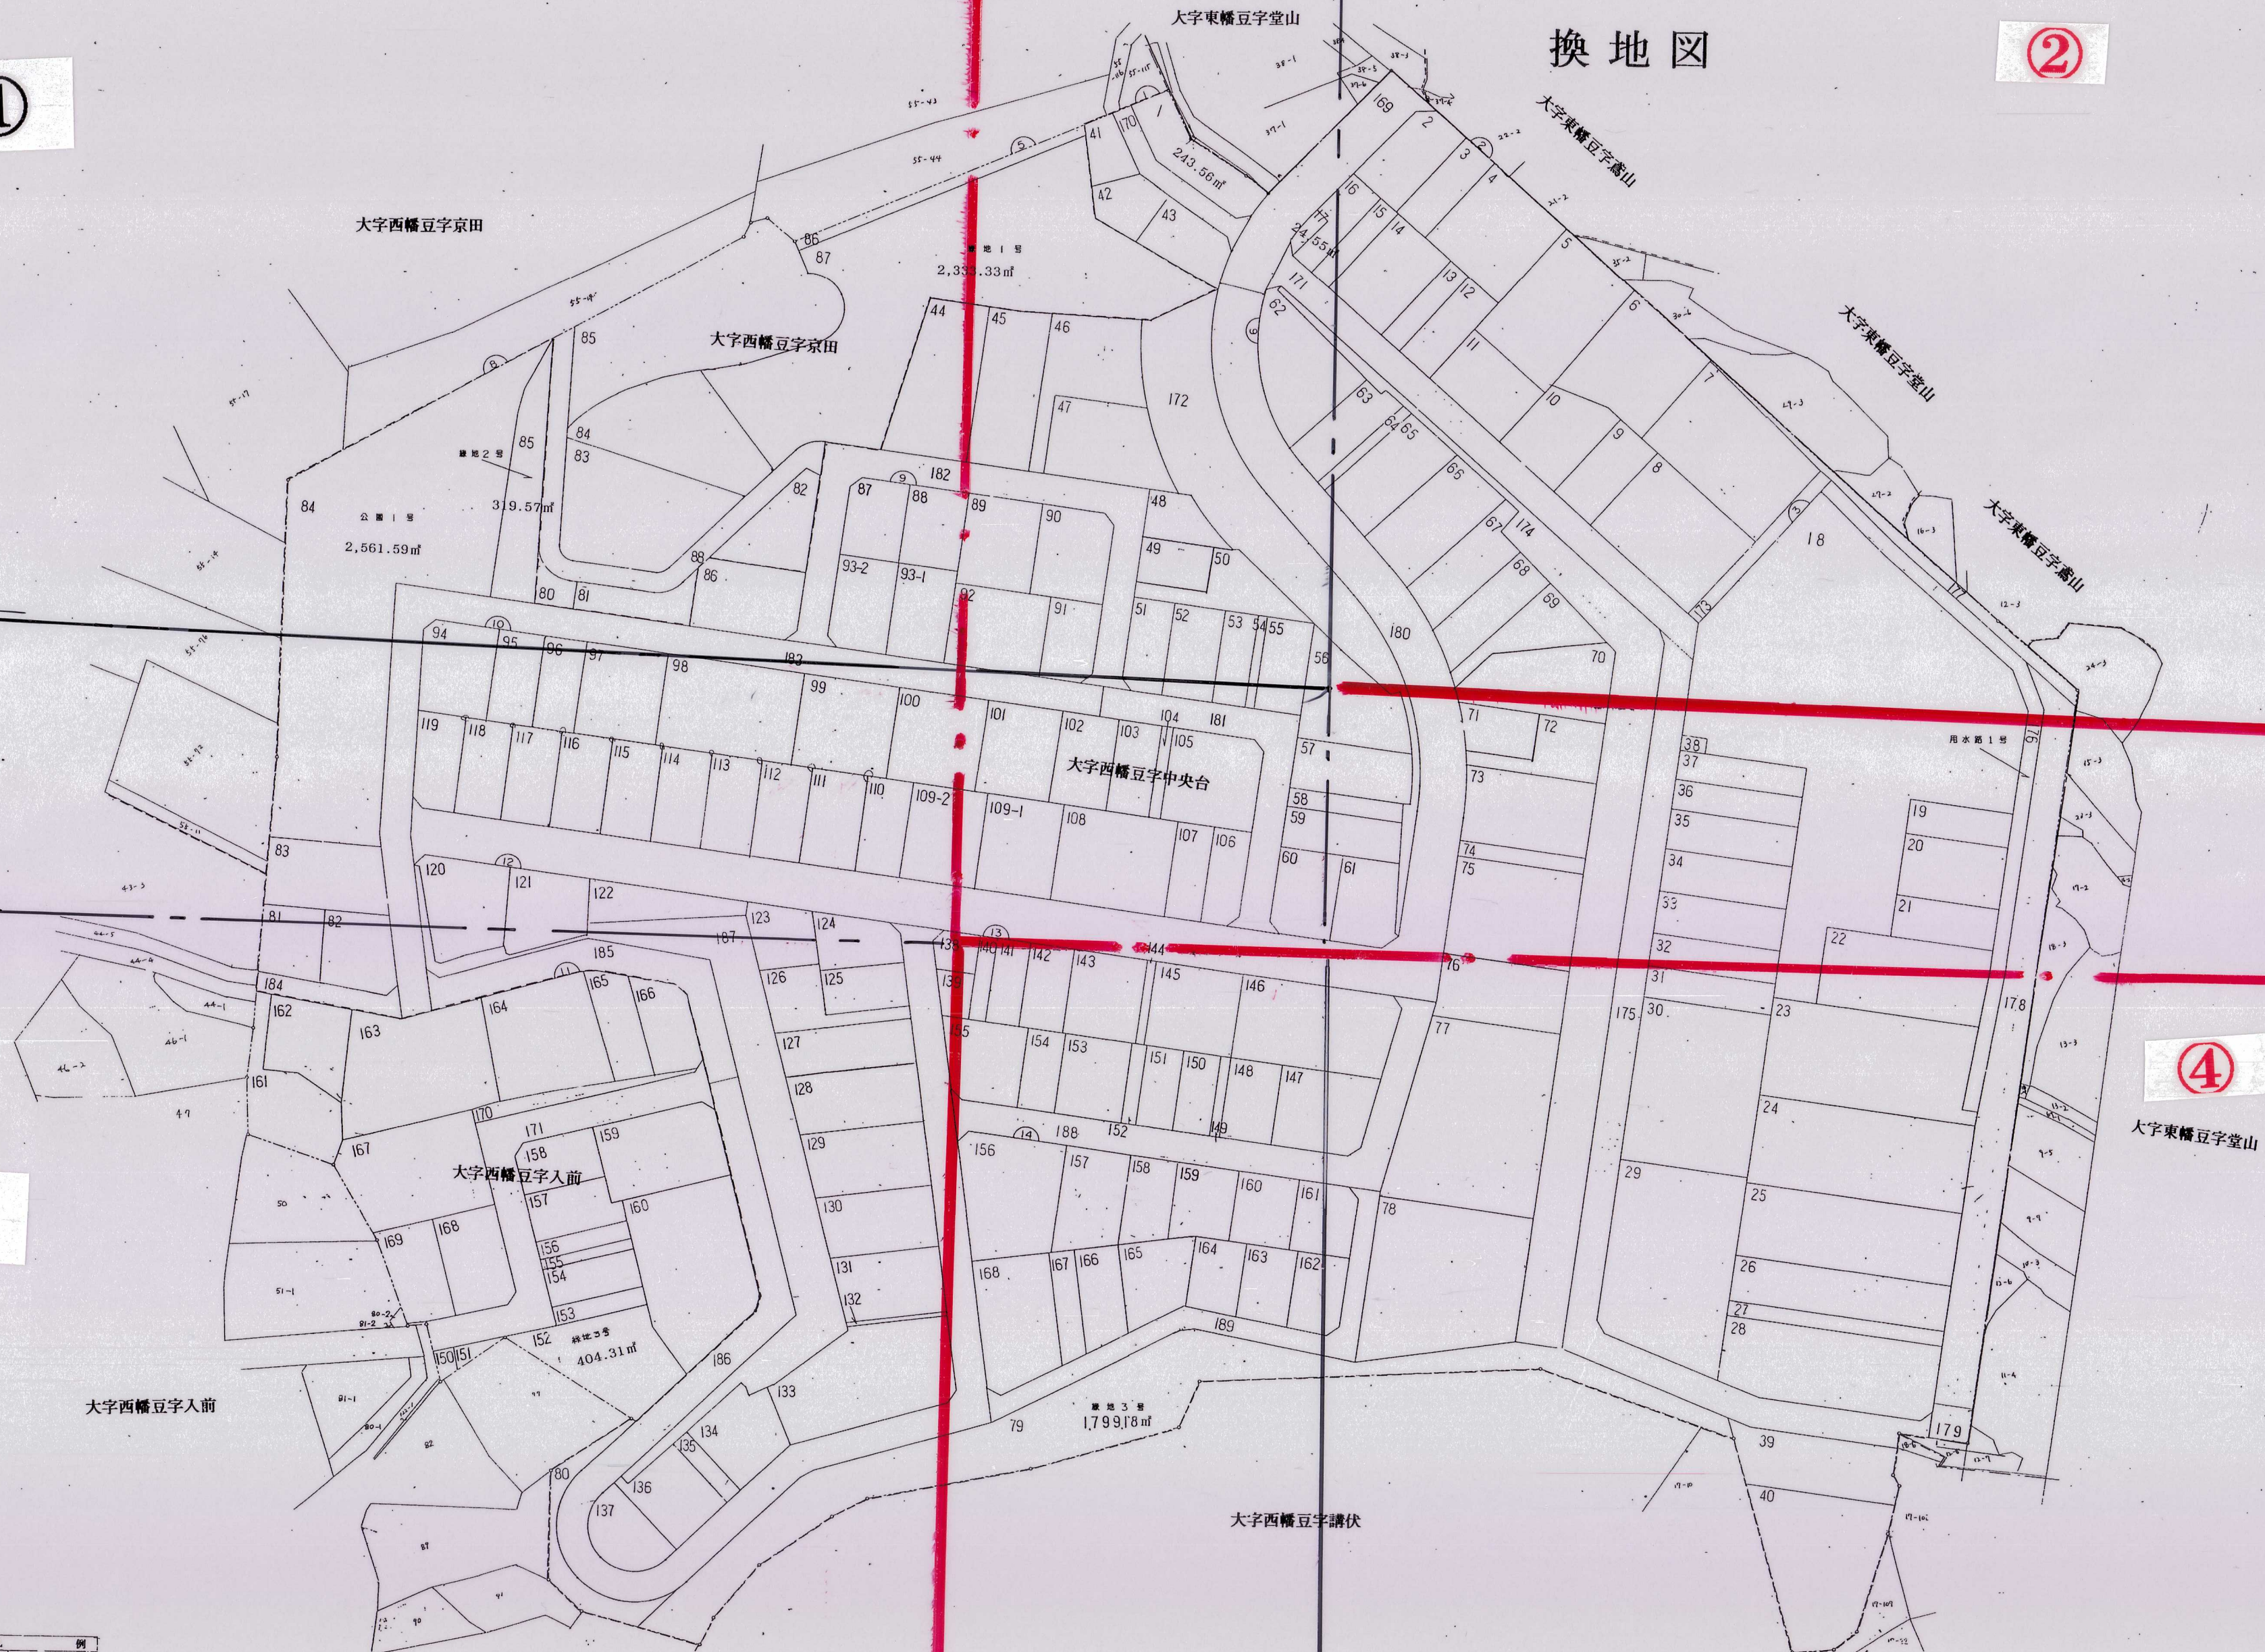

日Y=-3350.000 Y1-3350
日Y=-3621.618

日Y=-3300.000 Y1-3300
日Y=-3571.617

日Y=-3250.000 Y1-3250
日Y=-3521.618

日Y=-3200.000 Y1-3200
日Y=-3471.618

日Y=-3150.000 Y1-3150
日Y=-3421.618

門内 ①

幡豆町門内土地地区画



出来形確認測量原図

縮尺 五百分之壹



門内 ③



凡	例
世X	世界測地系座標
世Y	
日X	日本測地系座標
日Y	

Y1-3350 HY=-3350.000
世Y=-3621.618

Y1-3300 HY=-3300.000
世Y=-3571.617

Y1-3250 HY=-3250.000
世Y=-3521.618

Y1-3200 HY=-3200.000
世Y=-3471.618

Y1-3150 HY=-3150.000
世Y=-3421.618

門内 ④


$$\begin{array}{r} \text{日 } X = -1 \\ \hline \text{世 } X = -1 \end{array}$$