


吉良上横須賀北土地区画整理事業 画地出来形確認測量図 縮尺 1000分の1

幡豆郡吉良町  
大字木田

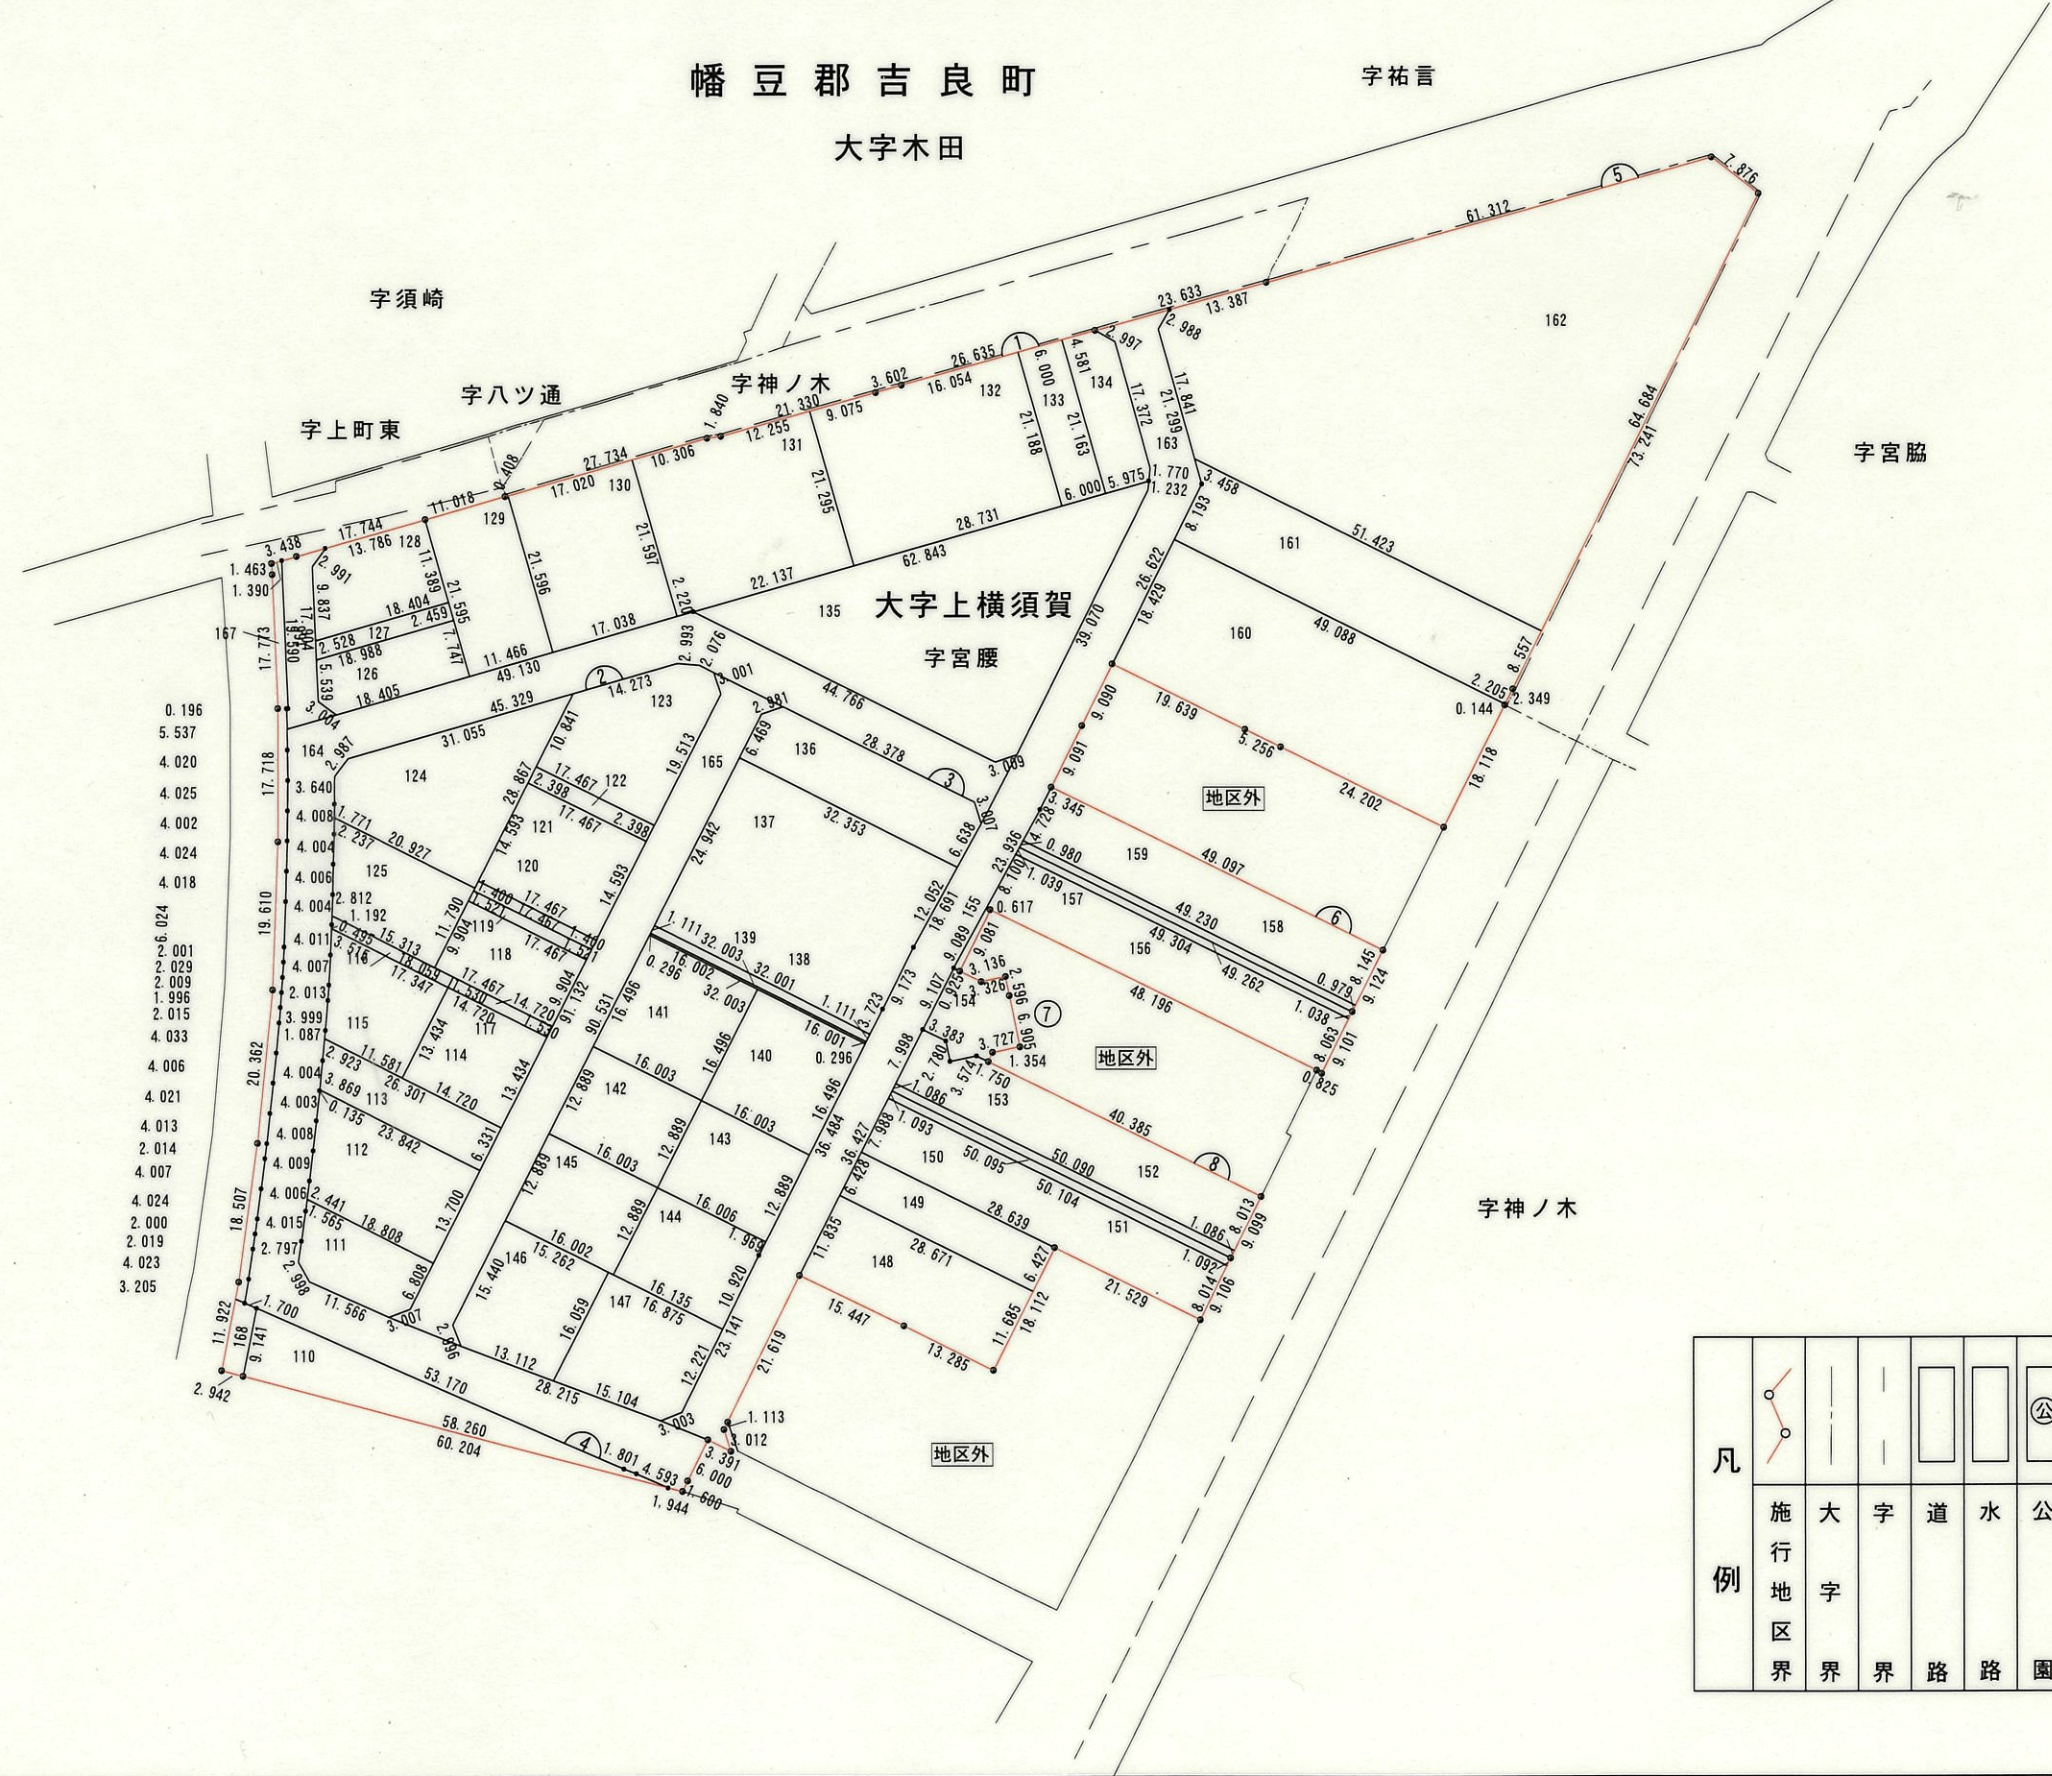

- 0.196
- 5.537
- 4.020
- 4.025
- 4.002
- 4.024
- 4.018
- 6.024
- 2.001
- 2.029
- 2.009
- 1.996
- 2.015
- 4.033
- 4.006
- 4.021
- 4.013
- 2.014
- 4.007
- 4.024
- 2.000
- 2.019
- 4.023
- 3.205

凡例									
	施行地区界	大字界	字界	道路	水路	公園	保留地	新地番	街区番号
									地役権

玉野総合コンサルタント株式会社

平成18年11月8日

吉良上横須賀北土地区画整理組合

この測量成果は、国土院院長の承認及び協力を得て同院所管の測量成果を引用して得たものである (測量番号) 平成 1 部公第 119 号