

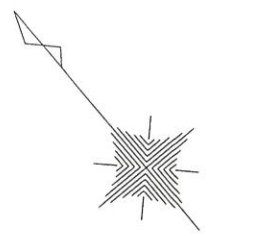
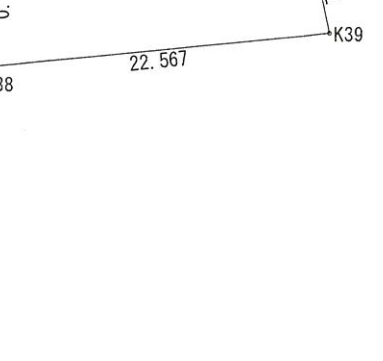
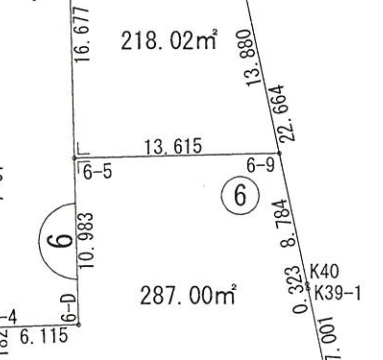
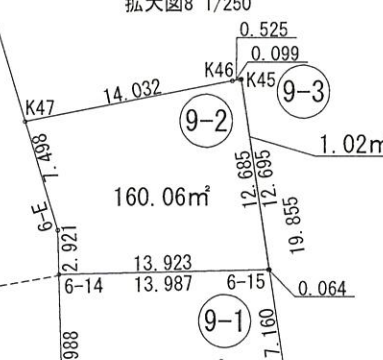
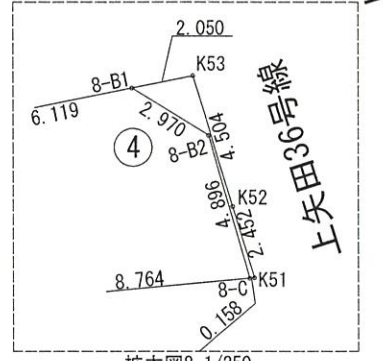
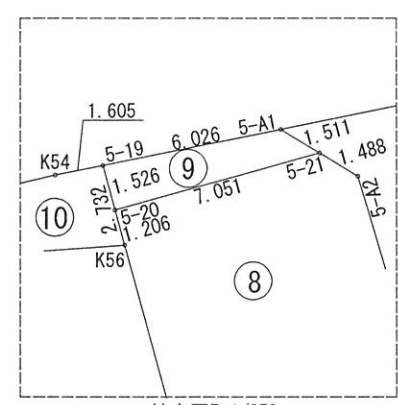
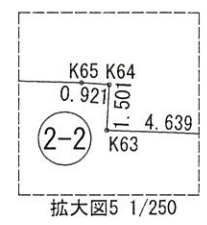
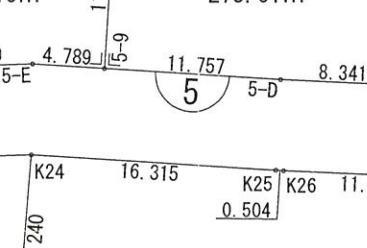
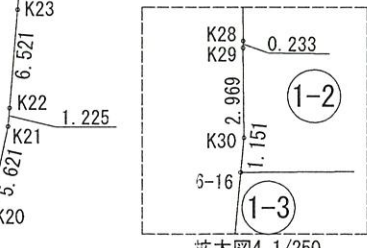
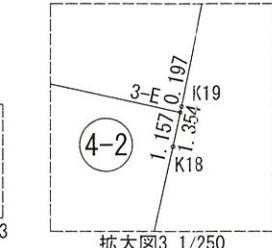


西尾上矢田西山土地区画整理事業 画地出来形確認測量図

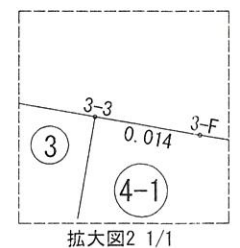

縮尺 1:500

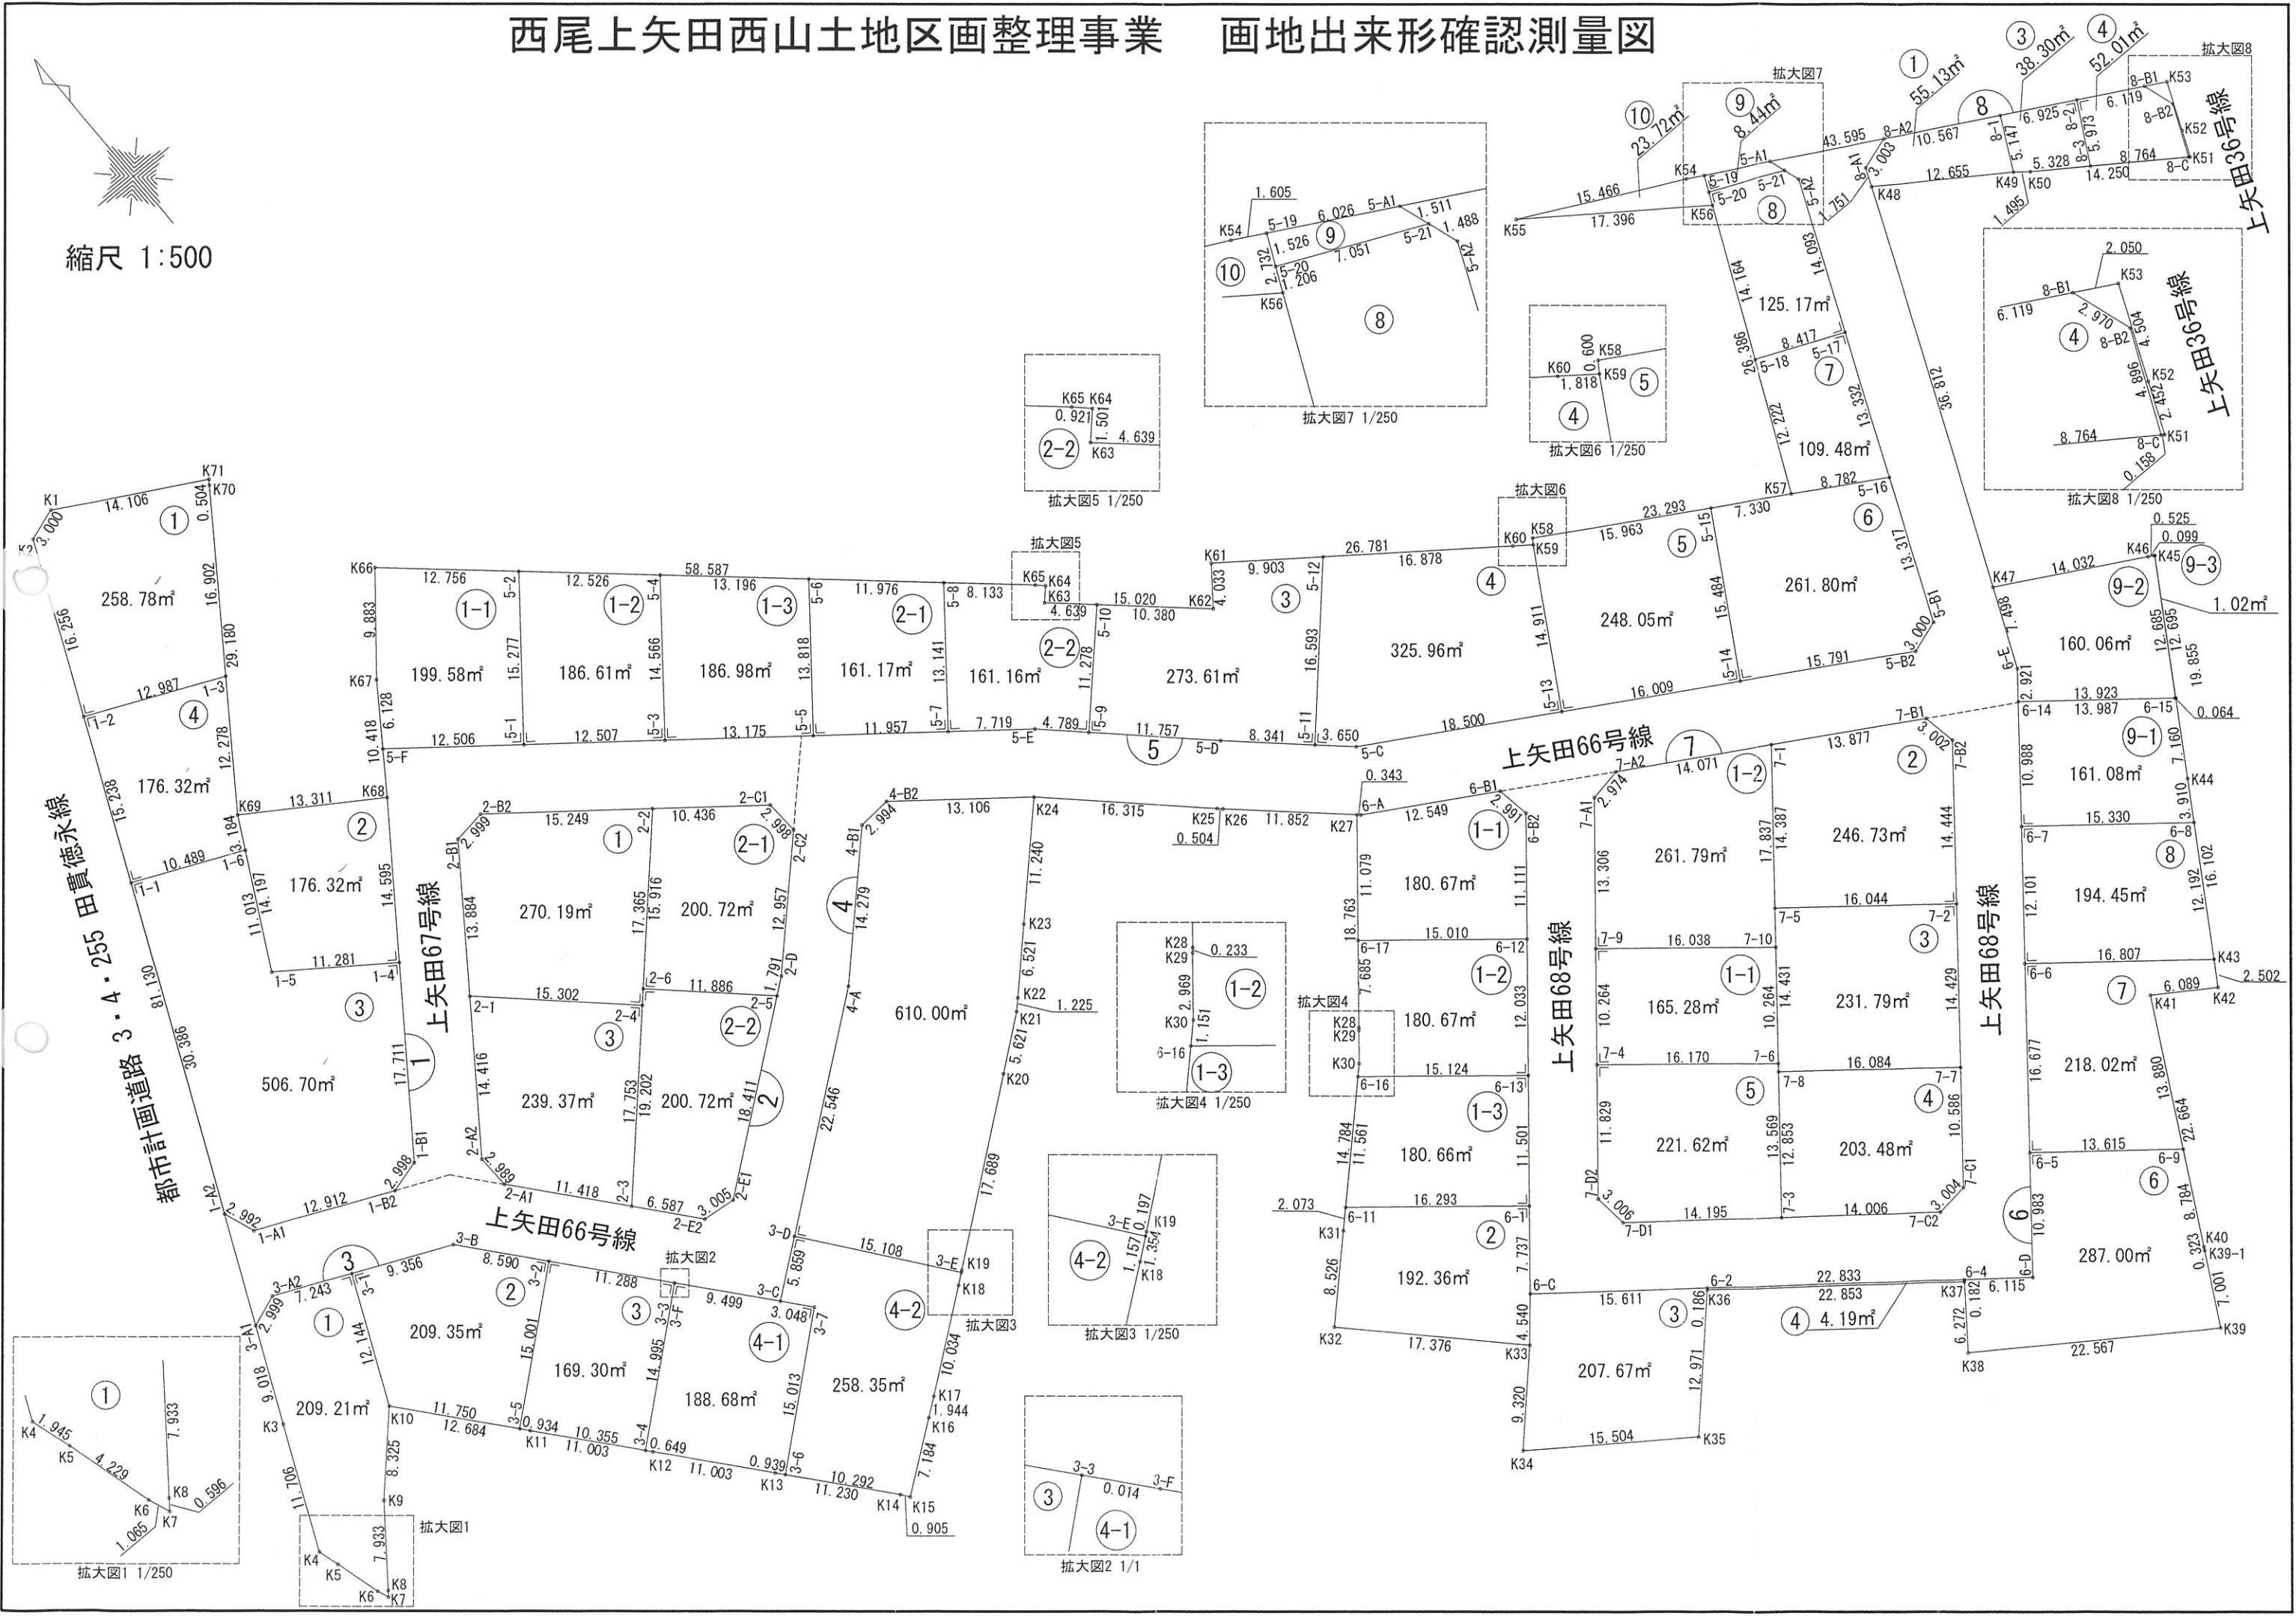

上矢田36号線

上矢田36号線

上矢田66号線

上矢田68号線

上矢田68号線

上矢田66号線

上矢田67号線

都市計画道路 3・4・255 田貫徳永線